



PEMERINTAH KABUPATEN PASAMAN BARAT
DINAS KEHUTANAN

Jln. Raya KKN Km. 1 Telp. (0753) 466287. Kode Pos : 26366 Simpang Empat-Pasaman Barat

LAPORAN

Kegiatan Pelaksanaan
Pembangunan Gedung Kantor Tahap II Dinas Kehutanan
Kabupaten Pasaman Barat
Tahun Anggaran 2008

Oleh :

Arnim. ZK
NIP : 080 115 122

Pejabat Pelaksana Teknis Kegiatan
Pembangunan Gedung Kantor Dinas Kehutanan
Kabupaten Pasaman Barat
2009



PEMERINTAH KABUPATEN PASAMAN BARAT
DINAS KEHUTANAN

Jl. Raya KKN Km 1 Simpang Empat Pasaman Barat Telp : (0753) 466287

Simpang Empat, 12 Januari 2009

Nomor : 522/ 038 /DIN.HUT/2009
Lampiran : 1 (Satu) Berkas
Hal : Laporan Tahunan Kegiatan
Pembangunan Gedung Kantor
Tahap II Tahun 2008

Kepada Yth ;
Bapak Bupati Pasaman Barat
Melalui Bapak Kepala Dinas
Kehutanan Kab. Pasaman Barat
di

Simpang Empat

Dengan hormat,

Sehubungan telah berakhirnya Anggaran Pendapatan Belanja Daerah Tahun Anggaran 2008 pada bulan Desember 2008 sesuai dengan Peraturan Bupati Nomor : 04 Tahun 2008 tanggal 25 Januari 2008 tentang Standar Biaya Pemerintah Daerah Kabupaten Pasaman Barat Tahun Anggaran 2008

Bersama ini disampaikan Laporan Akhir Tahunan dari Belanja Modal Kegiatan Pembangunan Gedung Kantor Tahap II Tahun 2008

Demikianlah kami sampaikan, atas perhatiannya diucapkan terimakasih.



Pimpinan Kegiatan

Arum. ZK

NIP : 080 115 122

**LAPORAN KEGIATAN PELAKSANAAN
PEMBANGUNAN GEDUNG KANTOR DINAS KEHUTANAN
KABUPATEN PASAMAN BARAT**

A. Latar Belakang

Dengan telah terbentuknya Dinas Kehutanan Kabupaten Pasaman Barat pada Pemerintah Daerah Kabupaten Pasaman Barat sesuai dengan Undang-Undang No. 38, tentang pembentukan Kabupaten Dharmasraya, Kabupaten Solok Selatan dan Kabupaten Pasaman Barat.

Untuk mengisi SOTK pada Dinas Kehutanan Kabupaten Pasaman Barat maka diperlukan Pembangunan Gedung Kantor Dinas Kehutanan untuk lebih mempermudah Pelayanan pada Masyarakat.

Gedung Kantor ini dibiayai oleh Dana APBD II.

B. Dasar

Keputusan Kepala Dinas Kehutanan Kabupaten Pasaman Barat Nomor : 522/252/DISHUT-2008 tanggal 28 Februari 2008. Penunjukan Pejabat Pelaksana Teknis Kegiatan (PPTK) pada Dinas Kehutanan Kabupaten Pasaman Barat.

C. Pelaksanaan

Pelaksanaan Kegiatan Gedung Kantor Dinas Kehutanan Kabupaten Pasaman Barat dilaksanakan dengan sistem pelelangan uraian pelaksanaan terlampir, peserta pelelangan dan pemenang lelang juga terlampir. Pagudana Pembangunan Gedung Kantor Dinas Kehutanan sebanyak Rp. 1.906.950.550,- (Satu Milyar Sembilan Ratus Enam Juta Sembilan Ratus Lima Puluh Ribu Lima Ratus Lima Puluh Rupiah) dengan Nilai Kontrak Rp. 1.463.029.000,- (Satu Milyar Empat Ratus Enam Puluh Tiga Juta Dua Puluh Sembilan Ribu Rupiah)

Kontrak Nomor : 522/172/KONTRAK/DISHUT/2008 tanggal 9 Oktober 2008, 73 (Tujuh Puluh Tiga) hari kerja terhitung dari tanggal 9 Oktober 2008 s/d 20 Desember 2008 sesuai dengan Spesifikasi Kontrak.

Pelaksanaan Pekerjaan dilaksanakan oleh Kontraktor PT. DELI SURYA JAYA. Pekerjaan telah siap pada tanggal 12 Desember 2008, maka 9 (sembilan) hari sebelum jatuh tempo kontrak pada tanggal 20 Desember 2008 pekerjaan selesai dikerjakan oleh PT. DELI SURYA JAYA.

Pekerjaan Pembangunan Gedung Kantor Tahap ke II (Dua) yang dilaksanakan oleh Kontraktor PT. DELI SURYA JAYA hanya sampai Tahap Penimbunan, Pemasangan Tiang, Bata, Cor Plat Lantai II (Pekerjaan Fisik 100 %)

Pelaksanaan PHO pekerjaan Pembangunan Gedung Kantor Dinas Kehutanan Tahap II (Dua) Kabupaten Pasaman Barat diusulkan pada tanggal 15 Desember 2008

Panitia Peneliti dan Penerima Pekerjaan PROFESIONAL HAND OVER (PHO) Dinas Kehutanan Kabupaten Pasaman Barat Tahun 2008 telah dilaksanakan pada tanggal 17 Desember 2008 dengan hasil sangat baik, Panitia Peneliti PHO terlampir.

D. Dokumentasi

Pembangunan Gedung Kantor Tahap II Kantor Dinas Kehutanan Kabupaten Pasaman Barat dimulai dengan beberapa tahap :

- a. Lantai I
 - Timbunan Lokasi Proyek
 - Pekerjaan Beton
 - Pekerjaan Dinding
- b. Lantai II
 - Pekerjaan Beton
 1. Pasang Kolom Beton Bertulang K₁ Uk 25/35 Cm
 2. Pasang Kolom Beton Bertulang K₂ Uk 20/20 Cm
 3. Pasang Kolom Beton Bertulang K₃ Uk 20/20 Cm
- c. Uraian Terlampir

Demikianlah Laporan Kegiatan Pelaksanaan Pembangunan Gedung Kantor Tahap II Dinas Kehutanan Kabupaten Pasaman Barat ini di buat untuk dapat dipergunakan seperlunya, atas perhatian diucapkan terimakasih.



Arnim. ZK
NIP : 080 115 122

REKAPITULASI BIAYA

KEGIATAN : PEMBANGUNAN GEDUNG KANTOR
 PEKERJAAN : PEMBANGUNAN GEDUNG KANTOR DINAS KEHUTANAN
 LOKASI : SIMPANG EMPAT KECAMATAN PASAMAN KABUPATEN PASAMAN BARAT
 TAHUN : 2008

NO	URAIAN PEKERJAAN	JUMLAH (Rp.)
a	b	c
	A. LANTAI I	
I	PEKERJAAN PENDAHULUAN	169.391.074,00
II	PEKERJAAN BETON	1.020.277.546,27
III	PEKERJAAN DINDING	47.552.633,85
	JUMLAH A	1.237.221.254,12
	B. LANTAI II	
I	PEKERJAAN BETON	74.912.521,60
	JUMLAH B	74.912.521,60
	JUMLAH A+B	1.312.133.775,72
	PPN 10 %	131.213.377,57
	IMB 1,5 %	19.682.006,64
	JUMLAH	1.463.029.159,93
	DIBULATKAN	1.463.029.000,00

Terbilang : Satu milyar empat ratus enam puluh tiga juta dua puluh sembilan ribu rupiah

Medan, 19 Agustus 2008
 Penawar
 PT. DELI SURYA JAYA



MUHAMMAD FAUZI NASUTION
 Direktur II

RENCANA ANGGARAN BIAYA (RAB)

KEGIATAN : PEMBANGUNAN GEDUNG KANTOR
 PEKERJAAN : PEMBANGUNAN GEDUNG KANTOR DINAS KEHUTANAN
 LOKASI : SIMPANG EMPAT KECAMATAN PASAMAN KABUPATEN PASAMAN BARAT
 TAHUN : 2008

No	URAIAN PEKERJAAN	STN	VOLUME	HARGA SATUAN (Rp.)	JUMLAH HARGA (Rp.)	JUMLAH (Rp.)
A. LANTAI I						
I PEKERJAAN PENDAHULUAN						
1	Timbunan Lokasi Proyek	M ³	2.380,76	71.150,00	169.391.074,00	
					Jumlah	169.391.074,00
II PEKERJAAN BETON						
1	Pasang Sloof Beton Bertulang S2 uk. 20/25 cm	M ³	14,60	3.999.339,00	58.390.349,40	
2	Pasang Sloof Beton Bertulang S3 uk. 15/20 cm	M ³	4,39	4.151.715,00	18.226.028,85	
3	Pasang Kolom Beton Bertulang K1 uk. 25/35 cm	M ³	14,70	5.258.770,00	77.303.919,00	
4	Pasang Balok B2 uk. 20/25 cm Elevasi 4.0 m	M ³	2,20	4.920.478,00	10.825.051,60	
5	Pasang Balok Rb uk. 15/20 cm Elevasi 4.0 m	M ³	0,30	5.284.913,00	1.585.473,90	
6	Pasang Balok BK uk. 15/20 cm Elevasi 4.0 m	M ³	1,58	4.790.689,00	7.569.288,62	
7	Pasang Balok B1 uk. 25/35 cm Elevasi 4.10 m	M ³	22,83	4.236.713,00	96.724.157,79	
8	Pasang Balok B2 uk. 20/25 cm Elevasi 4.10 m	M ³	3,56	4.920.478,00	17.516.901,68	
9	Pasang Balok Rb uk. 15/20 cm Elevasi 4.10 m	M ³	0,47	5.284.913,00	2.483.909,11	
10	Pasang Balok BK uk. 15/20 cm Elevasi 4.10 m	M ³	0,87	4.790.689,00	4.167.899,43	
11	Pasang Balok B2 uk. 20/25 cm Elevasi 4.7 m	M ³	1,90	4.920.478,00	9.348.908,20	
12	Pasang Balok Rb uk. 15/20 cm Elevasi 4.7 m	M ³	0,30	5.284.913,00	1.585.473,90	
13	Pasang Balok BK uk. 15/20 cm Elevasi 4.7 m	M ³	1,07	4.790.689,00	5.126.037,23	
14	Pasang Balok B2 uk. 20/25 cm Elevasi 5 m	M ³	18,00	4.920.478,00	88.568.604,00	
15	Pasang Balok Rb uk. 15/20 cm Elevasi 6.0 m	M ³	3,06	5.284.913,00	16.171.833,78	
16	Pasang Kolom Beton Bertulang K4 uk. 30/30 cm	M ³	2,16	4.383.667,00	9.468.720,72	
17	Pasang Kolom Beton Bertulang K2 uk. 20/20 cm	M ³	11,59	6.164.846,00	71.450.565,14	
18	Pasang Kolom Beton Bertulang K3 uk. 20/20 cm	M ³	0,96	5.484.333,00	5.264.959,68	
19	Pasang Kolom Beton Bertulang Ke1 uk. 15/35 cm	M ³	1,21	3.416.473,00	4.133.932,33	
20	Pasang Kolom Beton Bertulang Ke2 uk. 10/20 cm	M ³	1,54	5.347.219,00	8.234.717,26	
21	Pasang Kolom Beton Bertulang Ke4 uk. 15/25 cm	M ³	2,19	4.025.723,00	8.816.333,37	
22	Pasang Kolom Praktis Beton Bertulang KP1 uk. 13/13 cm	M ³	5,16	4.846.431,00	25.007.583,96	
23	Pasang Kolom Praktis Beton Bertulang KP2 uk. 20/20 cm	M ³	0,80	3.390.105,00	2.712.084,00	
24	Pasang Stek Kolom Praktis uk. 13/13 cm	Kg	237,77	20.975,00	4.987.225,75	
25	Pasang Listplank Beton Bk.3 Teras Depan	M ²	0,49	5.197.487,00	2.546.768,63	
26	Pasang Plat Lantai Tebal 12 cm	M ²	48,20	5.953.439,00	286.955.759,80	
27	Pasang Plat Dack Tebal 10 cm	M ²	24,66	5.802.910,00	143.099.760,60	
28	Pasang Balok B3 25/50 Balok Bawah Bordes	M ³	0,51	3.990.676,00	2.035.244,76	
29	Pasang Plat Tangga Beton	M ²	3,92	5.409.757,00	21.206.247,44	
30	Pasang Beton Bertulang Anak Tangga Beton	M ³	1,62	5.409.757,00	8.763.806,34	
					Jumlah	1.020.277.546,27
III PEKERJAAN DINDING						
1	Pek. Dinding 1/2 Bata ad. 1:2	M ³	5,06	754.010,00	3.815.290,60	
2	Pek. Dinding 1/2 Bata ad. 1:4	M ³	65,05	672.365,00	43.737.343,25	
					Jumlah	47.552.633,85
B. LANTAI II						
I PEKERJAAN BETON						
1	Pasang Kolom Beton Bertulang K1 uk. 25/35 cm	M ³	3,47	5.258.770,00	18.247.931,90	
2	Pasang Kolom Beton Bertulang K2 uk. 20/20 cm	M ³	7,27	6.164.846,00	44.818.430,42	
3	Pasang Kolom Beton Bertulang K3 uk. 20/20 cm	M ³	2,16	5.484.333,00	11.846.159,28	
					Jumlah	74.912.521,60





PEMERINTAH KABUPATEN PASAMAN BARAT
DINAS KEHUTANAN
KABUPATEN PASAMAN BARAT
Jln. KKN KM. TELP.(0753) 466287 SIMPANG EMPAT KODE POS 26366

PENGUMUMAN PELELANGAN JASA PEMBORONGAN
NOMOR : 522/ 01/ PT/ DISHUT – PB/ 2008

1. Kantor Dinas Kehutanan Kab. Pasaman Barat, dengan ini mengundang Penyedia Jasa Pelaksana Kontruksi (Pemborongan) baik secara individu maupun yang membentuk kemitraan/ kerjasama koperasi usaha kecil untuk mengikuti pelelangan umum Pasca Kualifikasi Tahun Anggaran 2008 sebagai berikut :

Nama Kegiatan/ Lokasi/ Pagu Dana/ Kode/ Kualifikasi/ Gred

NO	NAMA KEGIATAN	PAKET	LOKASI/ KEC.	PAGU DANA (Rp)	KUALIFI KASI	KODE	GRED
1	PEMBANGUNAN GEDUNG KANTOR (Tahap II)	I	Pasaman	1,906,950,550.00	Non Kecil (M)	21005	5

2. Pendaftaran dan Pengambilan Dokumen dimulai pada :

1. Hari/ Tanggal : Kamis 31 Juli 2008 s/d 11 Agustus 2008 (Hari Kerja)
2. Jam : 8.30 s/d 15.00 WIB
3. Tempat : Sekretariat Panitia Lelang Dinas Kehutanan Kabupaten Pasaman Barat

3. Penyedia Jasa yang berminat dapat mendaftarkan kealamat tersebut dengan membawa Poto Copy Sertifikat Badan Usaha (SBU) sesuai dengan Bidanganya. Dan IUJK yang diterbitkan oleh Pemerintah Kabupaten/ Kota tempat Domsili Penyedia Jasa
4. Pendaftaran/ Pengambilan dokumen oleh pimpinan/ Direktur Utama atau penerima kuasa dari Pimpinan Utama yang namanya tercantum dalam akte Pendirian Perusahaan atau perubahannya.
5. Penjelasan lebih rinci dapat menghubungi Panitia Pelelangan Fisik Kontruksi Dinas Kehutanan Kabupaten Pasaman Barat

Simpang Empat, 29 Juli 2008
Panitia Pelelangan Fisik Kontruksi

Dto,

KETUA



PEMERINTAH KABUPATEN PASAMAN BARAT
DINAS KEHUTANAN
KABUPATEN PASAMAN BARAT
JALAN RAYA KKN KM.1 Telp. 0753 46287 SIMPANG EMPAT

**JADWAL: PANITIA PENGADAAN BARANG DAN JASA SISTIM PASCA KUALIFIKASI
TAHUN ANGGARAN 2008
LANJUTAN PEMBANGUNAN GEDUNG KANTOR TAHAP. II**

NO	URAIAN KEGIATAN	HARI / TANGGAL	Jumlah Hari	KETERANGAN
1	Pengumuman Pelelangan	Kamis, 07 Agustus 2008	1 Hari	
2	Pendaftaran/Pengambilan Dokumen Lelang	Jumat, 08 Agustus 2008 s/d Jumat 15 Agustus 2008	7 Hari	
3	Penjelasan Pelelangan (Aanwijzing)	Rabu, 13 Agustus 2008	1 Hari	Jam 13.30 WIB s/d Selesai
4	Pemasukan Dokumen Penawaran/Kualifikasi	Selasa, 19 Agustus 2008	1 Hari	sampai 12.00 WIB (Waktu Panitia)
5	Pembukaan Penawaran	Selasa, 19 Agustus 2008	1 Hari	Jam 14.30 WIB s/d Selesai
6	Evaluasi Penawaran dan Kualifikasi	Rabu 20 Agustus 2008 s/d Senin 25 Agustus 2008	4 Hari	
7	Verifikasi dan Pembuktian Kualifikasi	Selasa 26 Agustus 2008	1 Hari	
8	Usulan Calon Pemenang	Rabu, 27 Agustus 2008	1 Hari	
9	Penetapan Pemenang Lelang	Kamis 28 Agustus 2008	1 Hari	
10	Pengumuman Pemenang Lelang.	Jumat 29 Agustus 2008	1 Hari	
11	Masa Sanggah	Jumat 29 Agustus 2008 s/d Kamis, 04 September 2008	5 Hari	
12	Penunjukan Pemenang (SPPBJ)	Jumat 05 September 2008	1 Hari	
13	Penandatanganan Kontrak	Selasa, 08 September 2008	1 Hari	
JUMLAH			21	



DIKETAHUI OLEH
KEPALA DINAS KEHUTANAN
KABUPATEN PASAMAN BARAT
Drs. H. NORDINAL YEFRI, M.Si
NIP. 710019855

DISETUJUI OLEH
PEJABAT PELAKSANA TEKNIK KEGIATAN

ARNIM, ZK
NIP. 060115122

SIMPANG EMPAT, 07 AGUSTUS 2008
PANITIA PENGADAAN BARANG/JASA

Ketua
MULYASARI, SH
NIP. 080038807

JADWAL PELAKSANAAN PENGADAAN BARANG JASA KEGIATAN LANJUTAN PEMBANGUNAN GEDUNG KANTOR TAHAP II DINAS KEHUTANAN KABUPATEN PASAMAN BARAT TAHUN ANGGARAN 2008

NO	URAIAN KEGIATAN	BULAN																																			
		AGUSTUS														SEPTEMBER																					
7	8	9	10	11	12	13	14	15	16	17	18	19	20	21	22	23	24	25	26	27	28	29	30	31	1	2	3	4	5	6	7	8					
1	Pengumuman Pelelangan																																				
2	Pendaftaran/Pengambilan Dokumen Lelang																																				
3	Penjelasan Pelelangan (Aanwijzing)																																				
4	Pemasukan Dokumen Penawaran/Kualifikasi																																				
5	Pembukaan Penawaran																																				
6	Evaluasi Penawaran dan Kualifikasi																																				
7	Verifikasi dan Pembuktian Kualifikasi																																				
8	Usulan Calon Pemenang																																				
9	Penetapan Pemenang Lelang																																				
10	Pengumuman Pemenang Lelang.																																				
11	Masa Sanggah																																				
12	Penunjukan Pemenang (SPPBJ)																																				
13	Penandatanganan Kontrak																																				




 DIKETAHUI OLEH
 KEPALA DINAS KEHUTANAN
 KABUPATEN PASAMAN BARAT

Drs. H. MOEDJAL YEFRI, M.Si
 NIP. 10019855

DISETUJUI OLEH
 PEJABAT PELAKSANA TEKNIK KEGIATAN

ARNIM, ZK
 NIP. 080115122

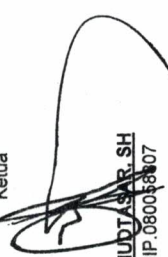SIMPANG EMPAT, 07 AGUSTUS 2008
 PANITIA PENGADAAN BARANG/JASA
 Ketua

MUDJASSAR, SH
 NIP. 080038907

BERITA ACARA PEMBUKAAN PENAWARAN

KEGIATAN LANJUTAN PEMBANGUNAN GEDUNG KANTOR (TAHAP II) DINAS KEHUTANAN
KABUPATEN PASAMAN BARAT TAHUN ANGGARAN 2008

Pada hari ini Selasa Tanggal Sembilan belas Bulan Agustus Tahun Dua Ribu Delapan, bertempat di Sekretariat Panitia Pelelangan Fisik Kontruksi Dinas Kehutanan Kabupaten Pasaman Barat Jam 14.30 Wib, Panitia Pelelangan Fisik Kontruksi dan Rekanan Peserta Lelang yang disaksikan oleh Wakil yang ditunjuk Rekanan peserta lelang, telah menyelenggaraan Acara Pembukaan Penawaran dengan hasil sebagai berikut :

1. Rekanan yang mengambil Dokumen Lelang sebanyak Perusahaan : 16 (Enam Belas)
2. Rekanan yang memsukan Dokumen Lelang sebanyak Perusahaan : 16 (Enam Belas)
3. Setelah Pembukaan Penawaran Dokumen Lelang yang masuk
sebanyak Perusahaan : 16 (Enam Belas)
4.

Hasil Berita Acara Pembukaan Sampul Penawaran dan Daftar Terlampir terlampir

Demikianlah Berita Acara ini dibuat untuk dapat digunakan seperlunya.

I. PANITIA PELELANGAN FISIK KONTRUKSI T.A 2008

NO	NAMA	JABATAN	TANDA TANGAN
1	MUDTASAR, SH	KETUA	1
2	ZULFAMI, SH	SEKTRETARIS	2
3	ZULHAIMI.CH, NASUTION	ANGGOTA	3
4	SUHARTO, SH	ANGGOTA	4
5	Drs.SASTRA LUBIS	ANGGOTA	5

II. WAKIL PESERTA LELANG

NO	NAMA	JABATAN	TANDA TANGAN
1			1
2	Yunidel	Dir	2


LAMPIRAN BERITA ACARA PEMBUKAAN SAMPUL PENAWARAN
HASIL PEMBUKAAN SAMPUL PENAWARAN

HARI / TGL. : SELASA 19 AGUSTUS 2008
JAM : 14.30
PAKET : 1 (satu)
TEMPAT : SEKRETARIAT PANITIA PELELANGAN DINAS KEHUTANAN KAB.PAS.BARAT

PAGU DANA Rp. 1.906.950.500
OE Rp. 1.887.857.600

NO	REKANAN PESERTA LELANG	3	4	5	6	7	8	9	10	11	12	13	14
		SURAT PENAWARAN	JAMINAN PENAWARAN (ASLI)	DAFTAR KUANTITAS DAN HARGA	DAFTAR HARGA STN. UPAH, BAHAN & PERALATAN	DAFTAR ANALISA PEKERJAAN	TIME SCHEDULE	METODA PELAKSANAAN	DATA KUALIFIKASI	DIHADIRI OLEH : (DIREKT / KUASA DIREKT)	NILAI PENAWARAN (RP)	PERINGKAT	KETERANGAN (S/TX)
1	2												
1	PT MENARA KHARISMS Indragaya	✓	✓	✓	✓	✓	✓	✓	✓	Dir	1.831.128.000	15	
2	PT Duta Konstruksi Reali	✓	✓	✓	✓	✓	✓	✓	✓	KD	1.386.552.000	1	
3	PT MEGA MULIA MAS.	✓	✓	✓	✓	✓	✓	✓	✓	DIR	1.556.392.000	10	
4	PT WINDA PRSTAMS KARUPA	✓	✓	✓	✓	✓	✓	✓	✓	Dir.	1.698.153.000	13	
5	PT. PARA MUTIARA	✓	✓	✓	✓	✓	✓	✓	✓	Dir	1.604.647.000	12	
6	PT. SURYO ABADI Indotoms.	✓	✓	✓	✓	✓	✓	✓	✓	KD	1.526.703.000	8	
7	PT NAZHILKA Darma Salsabila	✓	✓	✓	✓	✓	✓	✓	✓		1.510.413.000	4	
8	PT ADY PERMANIS PUTRATAMA	✓	✓	✓	✓	✓	✓	✓	✓	Dir	1.510.297.000	3	
9	PT KEMBAR MANDALA MUDA	✓	✓	✓	✓	✓	✓	✓	✓	KD	1.510.511.000	5	

I. PENGADAAN BARANG DAN JASA

NO	NAMA	JABATAN	TANDA TANGAN
1	MUDTASAR, SH	KETUA	
2	ZULFAMI, SH	SEKRETARIS	
3	ZULKHAIMI, CH. NASUTION	ANGGOTA	
4	SUHARTO, SH	ANGGOTA	
5	Drs SASSTRA, LUBIS	ANGGOTA	

II. WAKIL PESERTA LELANG :

NO	NAMA	NAMA PERUSAHAAN	JABATAN	T. TANGAN
1				1
2				2
2				



LAMPIRAN BERITA ACARA PEMBUKAAN SAMPUL PENAWARAN
HASIL PEMBUKAAN SAMPUL PENAWARAN

HARI / TGL. : SELASA 19 AGUSTUS 2008
 JAM :
 PAKET :
 TEMPAT : SEKRETARIAT PANITIA PELELANGAN DINAS KEHUTANAN KAB. PAS. BARAT


PAGU DANA Rp.
 OE Rp.

NO	REKANAN PESERTA LELANG	3	4	5	6	7	8	9	10	11	12	13	14
		SURAT PENAWARAN	JAMINAN PENAWARAN (ASLI)	DAFTAR KUANTITAS DAN HARGA	DAFTAR HARGA STN. UPAH, BAHAN & PERALATAN	DAFTAR ANALISA PEKERJAAN	TIME SCHEDULE	METODA PELAKSANAAN	DATA KUALIFIKASI	DHADIRI OLEH (DIREKT / KUASA DIREKT)	NILAI PENAWARAN (RP)	PERINGKAT	KETERANGAN (ATA)
1	2												
10	PT AKTA SURYA PRIMA.	✓	✓	✓	✓	✓	✓	✓	✓	KD	1.890.015.000.	16	
11.	PT. DELI SURYA JAYA.	✓	✓	✓	✓	✓	✓	✓	✓	DIR	1.463.029.000.	2	
12.	PT. TOTAL ASELEMSI KONSTRUKSI	✓	✓	✓	✓	✓	✓	✓	✓	STAF	1.542.961.000	9	
13.	PT KARYA BARONG MANDIRI	✓	✓	✓	✓	✓	✓	✓	✓	STAF	1.563.711.000.	11	
14.	PT ARSI CITRA KANATO.	✓	✓	✓	✓	✓	✓	✓	✓	DIR	1.520.416.000.	7	
15	PT AREA.	✓	✓	✓	✓	✓	✓	✓	✓	DIR.	1.510.932.000.	- 6	
16.	PT. YUDA KARYA	✓	✓	✓	✓	✓	✓	✓	✓	DIR.	1.792.853.000.	14	

II. WAKIL PESERTA LELANG :

NO	NAMA	NAMA PERUSAHAAN	JABATAN	T. TANGAN
1	Fariyon	PT R m m	Manajemen	
2	Yusriox	PT. APP	Pirnt	

I. PENGADAAN BARANG DAN JASA

NO	NAMA	JABATAN	TANDA TANGAN
1	MUJTASAR, SH	KETUA	
2	ZULFAMI, SH	SEKRETARIS	
3	ZULKHAIMI CH. NASUTION	ANGGOTA	
4	SUPARTO, SH	ANGGOTA	
5	Drs SASSTRA. LUBIS	ANGGOTA	



PEMERINTAH KABUPATEN PASAMAN BARAT
DINAS KEHUTANAN
PANITIA PELELANGAN FISIK KONSTRUKSI
JLN.KKN KM 1 SIMPANG EMPAT – PASAMAN BARAT

Nomor : 522/ 08 / PT/DISHUT-PB/2008
Lampiran :
Perihal : Usulan Penetapan Calon Pemenang

Simpang Empat, 9 September 2008

K e p a d a,
Yth. Bapak Pengguna Anggaran
Dinas Kehutanan Kabupaten
Pasaman Barat
di.

SIMPANG EMPAT

Dengan hormat,
Berdasarkan Hasil Evaluasi Penawaran terhadap Pelelangan Fisik dan Konstruksi Dinas Kehutanan Kabupaten Pasaman Barat Tahun Anggaran 2008, Pekerjaan **LANJUTAN PEMBANGUNAN GEDUNG KANTOR DINAS KEHUTANAN (Tahap II)** Nomor : 522/ 03 / PT/DISHUT-PB/2008, tanggal 27 Agustus 2008 bersama ini kami sampaikan hal-hal sebagai berikut :

Pemenang	:	Nama Perusahaan	:	PT. DELI SURYA JAYA
		Alamat	:	Jl. Budi luhur No.147 Medan
		NPWP	:	02.200.679.5-123.000
		Harga Penawaran	:	Rp. 1.463.029,000,-
Cadangan Pemenang I	:	Nama Perusahaan	:	PT. ADY PERMANA PUTRATAMA
		Alamat	:	Jl. Raya Simpang Koto No.34 Ranah Batahan – Pasaman Barat
		NPWP	:	01.810.234.3-202.000
		Harga Penawaran	:	Rp. 1.510.297,000,-
Cadangan Pemenang II	:	Nama Perusahaan	:	PT. NAZHLIKA DHARMA SALSABILA
		Alamat	:	Jl. Anas Karim No.239 Padang Panjang
		NPWP	:	01.941.253.5-202.000
		Harga Penawaran	:	Rp. 1.510.413,000,-

Sehubungan dengan hal tersebut diatas, kiranya Bapak dapat menetapkan Pemenangnya.

Demikianlah kami sampaikan dan atas persetujuan saudara kami aturkan terima kasih.

PANITIA PELELANGAN FISIK KONSTRUKSI

Ketua,


MUDTASAR.SH
NIP.080 058 807



PEMERINTAH KABUPATEN PASAMAN BARAT
DINAS KEHUTANAN
JLN.KKN KM 1 SIMPANG EMPAT – PASAMAN BARAT

Nomor : 522/ 1438 /DISHUT/2008
Lampiran :
Perihal : Penetapan Pemenang Pelelangan

Simpang Empat , 9 September 2008
K e p a d a,
Yth. Sdr. Ketua Panitia Pelelangan Fisik dan
Konstruksi Dinas Kehutanan Kabupaten
Pasaman Barat
di.

SIMPANG EMPAT

Menindak lanjuti surat saudara Nomor: 522/ 08 / PT/DISHUT-PB/2008, Tanggal 9 September 2008 Tentang Usulan Penetapan Calon Pemenang Pekerjaan **LANJUTAN PEMBANGUNAN GEDUNG KANTOR DINAS KEHUTANAN PASAMAN BARAT TAHAP II** dengan Sumber dana APBD Kabuapten Pasaman Barat tahun anggaran 2008, maka dengan ini berdasarkan :

1. Peraturan Presiden RI Nomor 80 tahun 2003 Tentang Pedoman Pelaksanaan Pengadaan Barang / Jasa Pemerintah.serta perubahannya
2. Keputusan Menteri Kimpraswil No. 339/KPTS/M/2003, tanggal 31 Desember 2003 tentang Petunjuk Pelaksanaan Pengadaan jasa konstruksi oleh Instansi Pemerintah.
3. Berita acara Evaluasi Penawaran No. 522/ 03 / PT/DISHUT-PB/2008, Tanggal 25 Agustus 2008

dengan ini ditetapkan paket pekerjaan tersebut diatas sbb :

Pemenang	:	Nama Perusahaan	:	PT. DELI SURYA JAYA
		Alamat	:	Jl. Budi luhur No.147 Medan
		NPWP	:	02.200.679.5-123.000
		Harga Penawaran	:	Rp. 1.463.029,000,-
Cadangan Pemenang I	:	Nama Perusahaan	:	PT. ADY PERMANA PUTRATAMA
		Alamat	:	Jl. Raya Simpang Koto No.34 Ranah Batahan – Pasaman Barat
		NPWP	:	01.810.234.3-202.000
		Harga Penawaran	:	Rp. 1.510.297,000,-
Cadangan Pemenang II	:	Nama Perusahaan	:	PT. NAZHLIKA DHARMA SALSABILA
		Alamat	:	Jl. Anas Karim No.239 Padang Panjang
		NPWP	:	01.941.253.5-202.000
		Harga Penawaran	:	Rp. 1.510.413,000,-

Sehubungan dengan hal tersebut diatas, kiranya saudara dapat mengumumkan kepada peserta lelang.

Demikianlah disampaikan kepada saudara untuk dimaklumi dan terima kasih.



PENGGUNA ANGGARAN
DINAS KEHUTANAN KAB. PASAMAN BARAT

DRS.H.NOFDINAL YEFRI.M.Si
Pembina Tk.I/ NIP.710019855



PEMERINTAH KABUPATEN PASAMAN BARAT

DINAS KEHUTANAN

PANITIA PELELANGAN FISIK DAN KONSTRUKSI
JLN.KKN KM 1 SIMPANG EMPAT – PASAMAN BARAT

PENGUMUMAN PEMENANG PELELANGAN

NOMOR: 522/ 09 / PT/DISHUT-PB/2008

TANGGAL : 9 September 2008

Berdasarkan Surat Penetapan Pemenang Lelang oleh Pengguna Anggaran Dinas Kehutanan Kabupaten Pasaman Barat Nomor: 522/1438/DISHUT/2008 tanggal 9 September 2008, kegiatan Lanjutan Pembangunan Gedung Kantor Dinas Kehutanan Tahap II.

Dengan ini diumumkan bahwa ditetapkan sebagai Pemenang Pelelangan Fisik dan Konstruksi adalah sebagai berikut :

Pemenang : **Nama Perusahaan** : PT. DELI SURYA JAYA
Alamat : Jl. Budi luhur No.147 Medan
NPWP : 02.200.679.5-123.000
Harga Penawaran : Rp. 1.463.029,000,-

Cadangan Pemenang I : **Nama Perusahaan** : PT. ADY PERMANA
PUTRATAMA
Alamat : Jl. Raya Simpang Koto No.34
Ranah Batahan–Pasaman Barat
NPWP : 01.810.234.3-202.000
Harga Penawaran : Rp. 1.510.297,000,-

Cadangan Pemenang II : **Nama Perusahaan** : PT. NAZHLIKA DHARMA
SALSABILA
Alamat : Jl. Anas Karim No.239 Padang
Panjang
NPWP : 01.941.253.5-202.000
Harga Penawaran : Rp. 1.510.413,000,-

Sehubungan dengan hal tersebut diatas, kiranya peserta penyedia barang /jasa dapat memaklumi.

Demikianlah kami sampaikan Pengumuman ini untuk dapat diketahui seperlunya.

PANITIA PELELANGAN FISIK KONTRUKSI

Ketua,

MUDTASAR,SH

NIP.080 058 807



PASAMAN BARAT

PEMERINTAH KABUPATEN PASAMAN BARAT
DINAS KEHUTANAN
Jln. KKN Km 1 Simpang Empat Pasaman Barat Telp. (0753) 466287

Nomor : 522/1546 / Dishut – 2008
Lampiran : -

Simpang Empat, 8 Oktober 2008

Kepada Yth;
Sdr, Muhammad Fauzi Nasution
Direktur PT. DELI SURYA JAYA
di
Medan

Perihal : **Penunjukan Penyedia Jasa untuk Pelaksanaan Pekerjaan**

Dengan ini diberitahukan bahwa penawaran Saudara Nomor : 059/P/DSJ/VIII/2008 tanggal 19 Agustus 2008 perihal Surat Penawaran Pelelangan Lanjutan Pembangunan Gedung Kantor (Tahap II) Dinas Kehutanan Pemerintah Kabupaten Pasaman Barat dengan nilai penawaran sebesar **Rp. 1,463,029,000,- (Satu milyar empat ratus enam puluh tiga juta dua puluh sembilan ribu rupiah)** kami nyatakan diterima/ditetujui.

Dengan ini saudara diminta untuk melaksanakan pekerjaan sesuai dengan ketentuan kontrak.

Nama Pengguna Anggaran : **Drs. H. NOFDINAL YEFRI, M.Si**
Jabatan : Kepala Dinas Kehutanan Kabupaten Pasaman Barat
Unit Satuan Kerja : Dinas Kehutanan



Tembusan disampaikan kepada yth,

1. Bapak Bupati Pasaman Barat di Simpang Empat
2. Sdr. Kepala Inspektorat Daerah Kabupaten Pasaman Barat di Simpang Empat
3. Sdr. Kep. Bagian Keuangan Setda Kabupaten Pasaman Barat di Simpang Empat
4. Sdr. Kabag Administrasi Pembangunan Setda Kabupaten Pasaman Barat di Simpang Empat
5. Arsip



Bank Nagari

BANK PEMBANGUNAN DAERAH SUMATERA BARAT

“ JAMINAN BANK “
No. 068 / JB-SE / 1310
JAMINAN PELAKSANAAN

ASLI

1. Oleh karena Pengguna Anggaran Dinas Kehutanan Kabupaten Pasaman Barat Tahun Anggaran 2008 selanjutnya disebut “**Pengguna Jasa**” telah mengundang : PT DELI SURYA JAYA di Jl. Budi Luhur No. 147 Medan Sumatera Barat selanjutnya disebut “**Penyedia Jasa**” untuk Pekerjaan : “Pembangunan Gedung Kantor (Tahap II) Dinas Kehutanan Pemerintah Kabupaten Pasaman Barat”.
2. Dan oleh karena itu **Penyedia Jasa** terkait oleh kontrak yang mewajibkan **Penyedia Jasa** memberikan Jaminan Pelaksanaan kepada **Pengguna Jasa** sebesar 10 % (Sepuluh persen).
3. Maka Kami “**Penjamin**” yang bertanggung jawab dan mewakili Bank Nagari Cabang Simpang Empat berkantor resmi di Jl. Pasaman Baru 11, Simpang Empat selanjutnya disebut “**Bank**”, berwenang penuh untuk menandatangani dan melaksanakan kewajiban atas nama Bank, dengan ini menyatakan bahwa Bank menjamin Pengguna Jasa atas seluruh nilai uang sebesar Rp 146,302,900,- (Seratus empat puluh enam juta tiga ratus dua ribu sembilan ratus rupiah) senilai dengan 10 % (Sepuluh persen) dari harga kontrak, sebagaimana disebutkan diatas.
4. Syarat-syarat kewajiban ini adalah :
 - a) Apabila **Penyedia Jasa** menandatangani kontrak tersebut di atas dengan **Pengguna Jasa**, maka Bank wajib membayar sejumlah uang kepada **Pengguna Jasa** sampai dengan sebesar nilai uang yang disebut diatas, setelah mendapat perintah tertulis dari **Pengguna Jasa** untuk membayar ganti rugi kepada **Pengguna Jasa** atas kerugian yang diakibatkan oleh cacat maupun kekurangan atau kegagalan **Penyedia Jasa** dalam pelaksanaan pekerjaan sebagaimana yang disyaratkan dalam kontrak tersebut;
 - b) **Bank** harus menyerahkan uang yang diperlukan oleh **Pengguna Jasa** dalam waktu 7 hari (tujuh) hari kalendar setelah ada permintaan pertama tanpa penundaan dan tanpa perlu ada pemberitahuan sebelumnya mengenai proses hukum dan administrasi dan tanpa perlu pembuktian kepada Bank mengenai adanya cacat atau kekurangan atau kegagalan pelaksanaan pada pihak **Penyedia Jasa**.
5. Jaminan ini berlaku untuk jangka waktu selama 87 (Delapan puluh tujuh) hari terhitung dari tanggal 9 Oktober 2008 sampai dengan 3 Januari 2009 dan akan berakhir pada tanggal 3 Januari 2009.
6. Permintaan pembayaran berkenan dengan jaminan ini harus telah disampaikan kepada **Bank** selambat-lambatnya 30 (tiga puluh) hari kalender setelah tanggal berakhirnya jaminan bank ini yang dinyatakan pada butir 5 diatas.
7. **Bank** menyanggupi memperpanjang jangka waktu berlakunya jaminan ini berdasarkan syarat-syarat yang sama sebagaimana disebutkan diatas sesuai dengan adanya perubahan.
8. Menunjuk ketentuan Pasal 1832 Kitab Undang-Undang Hukum Perdata, **Bank** mengabaikan hak Preferensinya atas harta benda milik **Penyedia Jasa** yang berkenan dengan penyitaan dan penjualan harta benda tersebut untuk melunasi hutangnya sebagaimana ditentukan dalam Pasal 1831 Kitab Undang-Undang Hukum Perdata.

Dengan itikad baik, kami **Penjamin** yang secara sah mewakili **Bank**, dengan ini membubuhkan tanda tangan serta cap dan materai pada jaminan ini pada tanggal 7 November 2008.

MUHAMMAD FAUZI NASUTION
Direktur PT DELI SURYA JAYA



H. ASRIZAL, SE
Wakil Pimpinan Cabang

JAMINAN PEMBAYARAN UANG MUKANomor Polis : **14.20.08.00344.4.13.01.0**Nilai Bond : **Rp. 292.605.800,-**

1. Dengan ini dinyatakan, bahwa kami : **PT. DELI SURYA JAYA JL. BUDI LUHUR NO. 147 MEDAN SUMATERA UTARA** sebagai penyedia jasa, selanjutnya disini disebut **PRINCIPAL**, dan **PT. ASURANSI KREDIT INDONESIA** yang berkedudukan di **JL. S. PARWAN 188 PADANG**, sebagai **PENJAMIN**, selanjutnya disini disebut "**SURETY**", bertanggung jawab dan dengan tegas terikat pada **PENGGUNA ANGGARAN / KEPALA DINAS KEHUTANAN KABUPATEN PASAMAN BARAT TAHUN ANGGARAN 2008** sebagai **PEMILIK**, selanjutnya disebut **OBLIGEE** atas uang sejumlah **Rp. 292.605.800,- (DUA RATUS SEMBILAN PULUH DUA JUTA ENAM RATUS LIMA RIBU DELAPAN RATUS RUPIAH)**
2. Maka kami **PRINCIPAL** dan **SURETY** dengan ini mengikatkan diri untuk melakukan pembayaran jumlah tersebut diatas dengan baik dan benar.
3. Bahwa **PRINCIPAL** dengan suatu perjanjian tertulis Nomor : **522/172/KONTRAK/DISHUT/2008** tanggal **09 OKTOBER 2008** telah mengadakan kontrak dengan **OBLIGEE** untuk **PEKERJAAN : LANJUTAN PEMBANGUNAN GEDUNG KANTOR (TAHAP II) DINAS KEHUTANAN KABUPATEN PASAMAN BARAT TAHUN ANGGARAN 2008** dan dengan harga kontrak yang telah disetujui sebesar **Rp. 1.463.029.000,- (SATU MILYAR EMPAT RATUS ENAM PULUH TIGA JUTA DUA PULUH SEMBILAN RIBU RUPIAH)** jaminan ini merupakan bagian yang tidak terpisahkan dari kontrak tersebut.
4. Bahwa untuk kontrak tersebut di atas, **OBLIGEE** setuju membayar kepada **PRINCIPAL** uang sebesar **Rp. 292.605.800,- (DUA RATUS SEMBILAN PULUH DUA JUTA ENAM RATUS LIMA RIBU DELAPAN RATUS RUPIAH)** Sebagai pembayaran uang muka sebelum pekerjaan menurut kontrak di atas di mulai. Sebagai jaminan terhadap pembayaran uang muka itu maka **SURETY** memberikan jaminan dengan ketentuan tersebut di bawah ini.
5. Jika **PRINCIPAL** telah melakukan pembayaran kembali kepada **OBLIGEE** seluruh jumlah uang muka dimaksud (yang dinyatakan dalam surat tanda bukti penerimaan olehnya), atau sisa uang muka yang wajib dibayar menurut kontrak tersebut, maka Surat Jaminan ini menjadi batal dan tidak berlaku lagi; jika tidak, Surat Jaminan ini tetap berlaku dari tanggal **09 OKTOBER 2008** sampai dengan tanggal **20 DESEMBER 2008 (73 Hari Kalender)**
6. Tuntutan ganti rugi atas surat jaminan ini dilaksanakan oleh **OBLIGEE** secara tertulis kepada **SURETY** segera setelah timbul cedera janji (wanprestasi / default) oleh pihak **PRINCIPAL** karena tidak dapat membayar kembali uang muka atau sisa uang muka tersebut sesuai dengan syarat kontrak.
7. **SURETY** akan membayar kepada **OBLIGEE** uang muka atau sisa uang muka yang berdasarkan kontrak belum dikembalikan oleh **PRINCIPAL**, selambat-lambatnya 30 (tiga puluh) hari kalender setelah menerima tuntutan penagihan (klaim) dari **OBLIGEE**.
8. Menunjuk ketentuan Pasal 1832 Kitab Undang-Undang Hukum Perdata, dengan ini ditegaskan kembali bahwa **SURETY** melepaskan hak-hak istimewa untuk menuntut supaya harta benda pihak yang dijamin lebih dahulu disita dan dijual guna melunasi hutangnya sebagaimana ditentukan dalam Pasal 1831 Kitab Undang- Undang Hukum Perdata.
9. Setiap pengajuan ganti rugi terhadap **SURETY** berdasarkan jaminan ini, harus sudah diajukan selambat-lambatnya dalam jangka waktu 3 (tiga) bulan sesudah berakhirnya masa laku jaminan ini.

Ditandatangani serta dibubuhi cap dan meterai di **PADANG** tanggal **09 OKTOBER 2008****KONTRAKTOR (PRINCIPAL)
PT. DELI SURYA JAYA****MUHAMMAD FAUZI NASUTION
DIREKTUR II****PENJAMIN (SURETY)
PT. ASURANSI KREDIT INDONESIA****MANUASA SIREGAR
KEPALA CABANG**



PT. ASURANSI MEGA PRATAMA 0208370

Gedung Graha Anugerah Lt. 4, Suite 402
Jl. Raya Pasar Minggu 17 A, Pancoran Jakarta 12780
Indonesia
Telp. (62-21) 798 3401 (Hunting)
Fax. (62-21) 798 3402
Web-site: <http://www.megapratama.com>

GAMA BONDING

JAMINAN PEMELIHARAAN

No. Bond : PL03640208 L.1081

(PDG)

Nilai Bond : Rp. 73.151.450,,

1. Dengan ini dinyatakan, bahwa kami, **PT. DELI SUTYA JAYA**

Jl. Budi Luhur No. 147 Medan

sebagai **PENYEDIA JASA**, selanjutnya disebut **PRINCIPAL**, dan **PT. ASURANSI MEGA PRATAMA, Jl. Pemuda No. 8 B**
Telp/Fax : (0751) 28251, 25601 Padang - Sumatera Barat sebagai **PENJAMIN**, selanjutnya disebut sebagai **SURETY**,

bertanggung jawab dan dengan tegas terikat pada
PPTK KEGIATAN LANJUTAN PEMBANGUNAN GEDUNG KANTOR (TAHAP II)

DINAS KEHUTANAN KABUPATEN PASAMAN BARAT TAHUN ANGGARAN 2008

sebagai **PENGGUNA JASA**, selanjutnya disebut **OBLIGEE** atas uang sejumlah **Rp. 73.151.450,,**

2. Maka kami, **PRINCIPAL** dan **SURETY** dengan ini mengikatkan diri untuk melakukan pembayaran jumlah tersebut diatas dengan baik dan benar bilamana pihak **PRINCIPAL** tidak memenuhi kewajiban dalam melaksanakan pemeliharaan pekerjaan yang telah dipercayakan kepadanya atas dasar kontrak pekerjaan dari **OBLIGEE** No. : **522/172/KONTRAK/DISHUT/2008**

Tanggal **9 Oktober 2008**

antara pihak **PRINCIPAL** dan pihak **OBLIGEE**,

dan jaminan ini merupakan bagian yang tak terpisahkan dari kontrak tersebut.

3. Adapun ketentuan dari Surat Jaminan ini adalah jika **PRINCIPAL** telah melaksanakan kewajibannya melakukan pemeliharaan sebagaimana ditetapkan dalam kontrak tersebut di atas, maka Jaminan ini menjadi tidak berlaku ; sebaliknya jika tidak, maka Jaminan ini tetap berlaku untuk jangka waktu dari saat penyerahan pertama tanggal

20 Desember 2008

sampai dengan tanggal

13 Juni 2009

4. Tuntutan penagihan (klaim) atas surat Jaminan ini dilaksanakan oleh **OBLIGEE** secara tertulis kepada **SURETY** segera setelah timbul cedera janji (wanprestasi/default) oleh pihak **PRINCIPAL** dalam melaksanakan pemeliharaan sesuai dengan ketentuan - ketentuan dalam kontrak tersebut diatas dan bukan karena force majeure serta dinyatakan secara tertulis oleh **OBLIGEE**.

SURETY akan membayar kepada **OBLIGEE** maksimum sejumlah nilai jaminan tersebut diatas selambat-lambatnya **30 (tiga puluh)** hari kalender setelah menerima surat tuntutan penagihan (klaim). Besarnya klaim yang akan dibayar oleh **SURETY** adalah sesuai dengan jumlah biaya yang diperlukan untuk memperbaiki kerusakan yang terjadi selama masa pemeliharaan dengan maksimum pembayaran sebesar nilai jaminan.

5. Menunjuk pada Pasal 1832 KUH Perdata dengan ini ditegaskan kembali bahwa **SURETY** melepaskan hak-hak istimewa nya untuk menuntut supaya harta benda pihak yang dijamin lebih dahulu disita dan dijual guna melunasi hutangnya sebagaimana dimaksud dalam Pasal 1831 KUH Perdata.


6. Setiap pengajuan ganti rugi terhadap **SURETY** berdasarkan Jaminan ini harus sudah diajukan selambat-lambatnya dalam waktu **3 (tiga)** bulan sesudah berakhirnya masa laku Jaminan ini.

Ditanda tangani serta dibubuhi meterai di **PADANG** pada tanggal **22 Desember 2008**

PT. DELI SURYA JAYA
(PRINCIPAL)

PT. ASURANSI MEGA PRATAMA
(SURETY)

MUHAMMAD FAUZI NASUTION
Direktur II

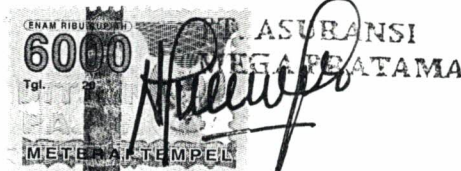

Marwan Yudha
Kepala Cabang

Cabang - cabang :

Bandung, Bandar Lampung, Bangka Belitung, Denpasar, Jambi, Medan, Muara Bungo,



Arnim 25

PEMERINTAH KABUPATEN PASAMAN BARAT
DINAS KEHUTANAN

Jl. Raya KKN Km. 1 Simpang Empat Pasaman Barat Telp : (0753) 466287

KEPUTUSAN KEPALA DINAS KEHUTANAN KABUPATEN PASAMAN BARAT
NOMOR : 522/252 /DISHUT-2008

TENTANG
PENUNJUKAN PEJABAT PELAKSANA TEKNIS KEGIATAN (PPTK)
KEPALA DINAS KEHUTANAN KABUPATEN PASAMAN BARAT TAHUN 2008

KEPALA DINAS KEHUTANAN

- Menimbang:
- a. bahwa untuk kelancaran pelaksanaan kegiatan pada Dinas Kehutanan Kabupaten Pasaman Barat yang tertuang dalam Anggaran Pendapatan dan Belanja Daerah Kab. Pasaman Barat tahun 2008, perlu menunjuk Pejabat Pelaksana Teknis Kegiatan (PPTK)
 - a. bahwa untuk mewujudkan maksud huruf a tersebut diatas, maka penunjukannya perlu ditetapkan dengan keputusan Kepala Dinas Kehutanan Kab. Pasaman Barat.
- Mengingat:
1. Undang-undang Nomor 38 Tahun 2008 tentang Pembentukan Kab. Dharmasraya, Solok Selatan dan Kabupaten Pasaman Barat di Propinsi Sumatera Barat.
 2. Undang-undang Nomor 17 Tahun 2003 tentang Keuangan Negara.
 3. Undang-undang Nomor 1 Tahun 2004 tentang Perbendaharaan Negara
 4. Undang-undang Nomor 10 Tahun 2004 tentang Pembentukan Peraturan Perundangan.
 5. Undang-undang Nomor 32 Tahun 2004 tentang Pemerintahan Daerah sebagaimana telah diubah dengan Peraturan Pemerintah Pengganti Undang-undang Nomor 3 tahun 2005 tentang Perubahan atas Undang-undang Nomor 32 Tahun 2004 tentang Pemerintahan Daerah yang telah ditetapkan dengan Undang-undang Nomor 8 Tahun 2005.
 6. Undang-undang Nomor 33 Tahun 2004 tentang Perimbangan Keuangan Daerah Antara Pemerintah Pusat dengan Pemerintahan Daerah.
 7. Peraturan Pemerintah Nomor 58 Tahun 2005 tentang Pengelolaan Keuangan Daerah.
 8. Peraturan Menteri Dalam Negeri Nomor 13 Tahun 2006 tentang Pedoman Pengelolaan Keuangan Daerah.
 9. Peraturan Daerah Kabupaten Pasaman Barat Nomor 1 s/d 7 Tahun 2005 tentang Susunan Organisasi dan Tata Kerja Perangkat Daerah Kab. Pasaman Barat.
 10. Peraturan Daerah Kabupaten Pasaman Barat Nomor 1 Tahun 2008 tentang Penetapan Anggaran Pendapatan dan Belanja Daerah Kab. Pasaman Barat Tahun 2008.
 11. Peraturan Bupati Pasaman Barat Nomor 1 Tahun 2008 tentang Penjabaran Anggaran Pendapatan dan Belanja Daerah Kab. Pasaman Barat Tahun 2008.

MEMUTUSKAN

Menetapkan :

- PERTAMA** : Menunjuk Pejabat Pelaksana Teknis Kegiatan (PPTK) pada Dinas Kehutanan Kab. Pasaman Barat dengan personil sebagaimana tercantum dalam lampiran putusan ini.
- KEDUA** : Pejabat Pelaksana Teknis Kegiatan (PPTK) bertanggung jawab atas pelaksanaan tugasnya kepada Pengguna Anggaran / Pengguna Barang.
- KETIGA** : Pejabat Pelaksana Teknis Kegiatan (PPTK) mempunyai tugas sbb:
1. Mengendalikan pelaksanaan kegiatan
 2. Melaporkan perkembangan pelaksanaan kegiatan
 3. Menyiapkan Dokumen Anggaran atas beban pengeluaran pelaksanaan kegiatan.
- KEEMPAT** : Segala biaya yang timbul akibat ditetapkan keputusan ini dibebankan kepada Dokumen Pelaksanaan Anggaran (DPA) Dinas Kehutanan Kab. Pasaman Barat Tahun 2008
- KELIMA** : Keputusan ini mulai berlaku sejak tanggal 2 Januari 2008

Ditetapkan di : Simpang Empat
Pada Tanggal : 20 Februari 2008

KEPALA DINAS KEHUTANAN
KABUPATEN PASAMAN BARAT



Drs. H. NOEDINAL YEFRI
Nip. 10 019 855

Tembusan : disampaikan Kepada Yth,

1. Bapak Bupati Pasaman Barat di Simpang Empat
2. Sdr. Kepala Bawasda Kab. Pasaman Barat di Simpang Empat
3. Sdr. Bagian Keuangan Sekretariat Daerah Kab. Pasaman Barat di Simpang Empat
4. Masing-masing pihak yang bersangkutan
5. file.....

LAMPIRAN : KEPUTUSAN KEPALA DINAS KEHUTANAN KAB. PASAMAN BARAT
NOMOR : 522/252/DISHUT-2008
TANGGAL : FEBRUARI 2008
TENTANG : PENUNJUKAN PEJABAT PELAKSANA TEKNIS KEGIATAN (PPTK)
DINAS KEHUTANAN KABUPATEN PASAMAN BARAT TAHUN 2008

NO	NAMA	PANGKAT/ GOL	JABATAN/ JABATAN DALAM TIM	KEGIATAN
1	2	3	4	5
1	MUDTASAR, SH NIP. 080 058 807	Penata (III/c)	Kasi Penyidik dan Penyelidikan/PPTK	1. Penyidikan Kasus Dibidang Kehutanan
2	EMIL CANDRA, S.Hut NIP. 410 013 731	Penata (III/c)	Kasi PPH/PPTK	1. Pengamanan Hutan Berbasis Nagari 2. Operasi Pengamanan Hutan
3	SLAMET SUSANTO, S.Hut NIP. 710 019 892	Penata (III/c)	Kasi Perencanaan dan Program/PPTK	1. Rekontruksi Batas Kawasan Hutan
4	RONI HEP, S.Hut NIP. 410 027 992	Penata Muda (III/a)	Staf/PPTK	1. Penyusunan Laporan Capaian Kinerja dan Ikhtisar Realisasi Kinerja SKPD 2. Inventarisasi Perladangan Dalam Kawasan Hutan
5	SRI RAHAYU, SP NIP.410 022 265	Penata Muda (III/a)	Staf/PPTK	1. Penyusunan Rencana, Rincian dan Perubahan Anggaran
6	EDWAR. Z, A.MD NIP. 080 087 109	Penata (III/c)	Kasi Aneka Guna Hutan/PPTK	1. Pembinaan Potensi Sarang Burung Walet
7	H.WASKARNI NIP. 710 004 175	Penata (III/c)	Kasi Rehabilitasi dan Reklamasi Hutan/PPTK	1. Pengembangan Tanaman Hutan Rakyat
8	SURAHDI, S.Si NIP. 410 028 003	Penata Muda (III/a)	Staf/PPTK	1. Budidaya Lebah Madu 2008
9	NATRAN HANRI, S.Hut NIP. 410 022 272	Penata Muda (III/a)	Staf/PPTK	1. Pembuatan Turus Jalan dan Bantaran Sungai (DAS)
10	YURISWAN NIP. 080 050 577	Penata (III/c)	Kasi Perizinan/PPTK	1. Pendampingan Gerakan Rehabilitasi Hutan dan Lahan
11	BUDJANG BUSTAMI, SH NIP. 080 053 424	Penata (III/c)	Kasi Peredaran Hasil Hutan/PPTK	1. Pengembangan Penguji dan Pengendalian Peredaran Hasil Hutan
12	SYAMSINIR NIP. 410 007 052	Penata Muda Tk. I (III/b)	Staf PPH/PPTK	1. Sosialisasi Peraturan Bidang Kehutanan
13	ARNIM. ZK NIP. 080 115 122	Pengatur Tk. I (II/d)	Staf PPH/PPTK	1. Pembangunan Gedung Kantor
14	SYAFARUDDIN, SH NIP. 080 029 589	Penata (III/c)	Kasubag. Umum/PPTK	1. Penyediaan Jasa Surat Menyurat 2. Penyediaan Jasa Komonikasi, Sumber Daya Air dan Listrik 3. Penyediaan Jasa Peralatan dan Perlengkapan Kantor 4. Penyediaan Jasa Administrasi Keuangan 5. Penyediaan Jasa Kebersihan Kantor 6. Penyediaan Alat Tulis Kantor 7. Penyediaan Barang Cetak dan Penggandaan 8. Penyediaan Komponen Instalasi Listrik/Penerangan Bangunan Kantor 9. Penyediaan Makanan dan Minuman 10.Rapat-rapat Koordinasi dan Konsultasi Keluar Daerah

1	2	3	4	5
				11. Penyediaan Jasa Tenaga Pendukung Administrasi/Teknis Perkantoran 12. Pemeliharaan Rutin/Berkala Kendaraan Dinas/Operasional 13. Pemeliharaan Rutin/Berkala Peralatan Gedung Kantor 14. Program Peningkatan Disiplin Aparatur. 15. Pengadaan Pakaian Dinas Beserta Perlengkapannya 16. Pengadaan Pakaian Khusus hari-hari tertentu. 17. Pemulangan Pegawai yang Pensiun. 18. Pendidikan dan Pelatihan Formal

Ditetapkan di : Simpang Empat
 Pada Tanggal : 28. Februari 2008

KEPALA DINAS KEHUTANAN
 KABUPATEN PASAMAN BARAT



Drs. H. NOFDINAL YEFRI
 Pembina Tk. I Nip. 710 019 855



PEMERINTAH KABUPATEN PASAMAN BARAT DINAS KEHUTANAN

JL. KKN Km. 1 - SIMPANG EMPAT, TELP (0753) 466287 SIMPANG EMPAT PASAMAN BARAT

SURAT KUASA

Yang bertandatangan dibawah ini :

1. Nama : **Tukijo, SP**
Nip : 080 041 911
Pangkat / Gol : Pembina (IV/a)
Jabatan : Sekretaris Dinas Kehutanan Kab. Pasaman Barat

Disebut pihak pertama

Dengan ini memberi kuasa kepada :

1. Nama : **Arnim. ZK**
Nip : 080 115 122
Pangkat / Gol : Pengatur Tk.I (II.d)
Jabatan : Pembantu PPTK Kegiatan Gedung Kantor Tahap II

Disebut pihak ke dua

Untuk menjalankan kegiatan sebagai PPTK kegiatan Pembangunan Gedung Kantor Tahap II pada Sekretaris Dinas Kehutanan Kab. Pasaman Barat. Menberi kuasa sebagai berikut :

1. Menandatangani Surat Permintaan Pembayaran (SPP)
2. Menandatangani Laporan Mingguan dan Bulanan
3. Menandatangani Administrasi lainnya yang berhubungan dengan kegiatan Pembangunan Gedung Kantor Tahap II.

Demikian surat kuasa ini dibuat untuk dapat dilaksanakan sebagaimana mestinya.

Simpang Empat, 20 November 2008

Pihak Kedua,
Yang Menerima Kuasa

Arnim. ZK
Nip. 080 115 122

Pihak Pertama,
Yang Memberi Kuasa

Tukijo, SP
Nip. 080 041 911

Diketahui Oleh,
Kepala Dinas Kehutanan
Kabupaten Pasaman Barat



Drs. H. Nofdinal Yefri, M.Si
Pembina Tk.I Nip. 710 019 855



PEMERINTAH KABUPATEN PASAMAN BARAT
DINAS KEHUTANAN

Jl. Raya KKN Km 1 Simpang Empat Pasaman Barat Telp : (0753) 466287

Nomor : 522/1156/DISHUT/2008.
Lamp :
Hal : Pelaksanaan Tender

Simpang Empat, 15 – 7 – 2008

Kepada Yth :
Sdr. Panitia Pelelangan Peren-
canaan Fisik Konstruksi
Pada Dinas Kehutanan
di

Tempat

Dengan hormat,

Berdasarkan Keputusan Bupati Pasaman Barat Nomor : 188.45/159/Bup-Pasbar/2008 tanggal 28 April 2008, tentang Pembentukan Panitia Pelelangan Perencanaan dan Fisik Konstruksi pada Dinas Kehutanan Kabupaten Pasaman Barat Tahun Anggaran 2008.

Untuk kelancaran Pelaksanaan Kegiatan serta pemberian pekerjaan pada Pihak Ketiga dengan tertib dan sesuai dengan ketentuan berlaku atas Pelaksanaan Perencanaan dan Fisik Konstruksi, agar saudara mempercepat melaksanakan tender :

1. Kegiatan Gedung Kantor Dinas Kehutanan
2. Gedung Sarang Burung Walet.

Demikianlah disampaikan untuk dapat dilaksanakan, atas perhatiannya diucapkan terimakasih.

**Kepala Dinas Kehutanan
Kabupaten Pasaman Barat**



Drs. H. Nofdinal Yefri, M.Si
Nip. 710 019 855

Tembusan Kepada Yth :

- Bapak Bupati Pasaman Barat di Simpang Empat



BUPATI PASAMAN BARAT

KEPUTUSAN BUPATI PASAMAN BARAT
NOMOR : 188.45 / 159 / BUP – PASBAR / 2008

TENTANG
PEMBENTUKAN PANITIA PELELANGAN PERENCANAAN
DAN FISIK KONSTRUKSI PADA DINAS KEHUTANAN
KABUPATEN PASAMAN BARAT TAHUN ANGGARAN 2008

BUPATI PASAMAN BARAT,

- Menimbang :**
- a. bahwa untuk kelancaran pelaksanaan kegiatan serta pemberian pekerjaan pada pihak ketiga dengan tertib dan sesuai dengan ketentuan yang berlaku atas pelaksanaan Perencanaan dan Fisik Konstruksi pada Dinas Kehutanan Kabupaten Pasaman Barat Tahun 2008, maka perlu membentuk Panitia Pelelangan Perencanaan dan Fisik Konstruksi pada Dinas Kehutanan Kabupaten Pasaman Barat ;
 - b. bahwa berdasarkan pertimbangan sebagaimana dimaksud pada huruf a diatas perlu ditetapkan dengan Keputusan Bupati ;
- Mengingat :**
1. Undang-undang Nomor 28 Tahun 1999 tentang Penyelenggaraan Negara yang Bersih dan Bebas KKN ;
 2. Undang-undang Nomor 17 Tahun 2003 tentang Keuangan Negara ;
 3. Undang-undang Nomor 38 Tahun 2003 tentang Pembentukan Kabupaten Dharmasraya, Kabupaten Solok Selatan dan Kabupaten Pasaman Barat di Propinsi Sumatera Barat ;
 4. Undang-undang Nomor 1 Tahun 2004 tentang Perbendaharaan Negara;
 5. Undang-undang Nomor 33 Tahun 2004 tentang Perimbangan Keuangan antara Pemerintah Pusat dan Pemerintah Daerah ;
 6. Peraturan Pemerintah Nomor 58 Tahun 2005 tentang Pengelolaan Keuangan Daerah;
 7. Peraturan Pemerintah Nomor 6 Tahun 2006 tentang Pengelolaan Barang Milik Negara / Daerah;
 8. Keputusan Presiden Nomor 80 Tahun 2003 tentang Pedoman Pelaksanaan Pengadaan Barang / Jasa Pemerintah beserta perubahannya sebagaimana diubah terakhir kali dengan Peraturan Presiden Nomor 95 Tahun 2007;
 9. Peraturan Menteri Dalam Negeri Nomor 13 Tahun 2006 tentang Pedoman Pengelolaan Keuangan Daerah sebagaimana telah diubah dengan Peraturan Menteri Dalam Negeri No. 59 Tahun 2007;
 10. Peraturan Daerah Kabupaten Pasaman Barat Nomor 1 s/d 7 Tahun 2005 tentang Susunan Organisasi dan Tata Kerja Perangkat Daerah Kabupaten Pasaman Barat ;
 11. Peraturan Daerah Kabupaten Pasaman Barat Nomor 1 Tahun 2008 tentang Penetapan Anggaran Pendapatan dan Belanja Daerah Kabupaten Pasaman Barat Tahun Anggaran 2008 ;
 12. Peraturan Bupati Pasaman Barat Nomor 1 Tahun 2008 tentang Penjabaran Anggaran Pendapatan dan Belanja Daerah Kabupaten Pasaman Barat Tahun Anggaran 2008 ;

MEMUTUSKAN

- MENETAPKAN** :
- PERTAMA** : Membentuk Panitia Pelelangan Perencanaan dan Fisik Konstruksi pada Dinas Kehutanan Kabupaten Pasaman Barat Tahun Anggaran 2008 dengan susunan sebagaimana tercantum dalam lampiran Keputusan ini
- KEDUA** :
- Sesuai dengan Peraturan Presiden Nomor 80 Tahun 2003 Pasal 10 ayat 5 Panitia sebagaimana dimaksud Diktum PERTAMA bertugas :
1. Menyusun jadwal dan menetapkan cara pelaksanaan pekerjaan
 2. Menyusun dan menyiapkan Harga Perkiraan Sendiri(HPS)
 3. Menyiapkan Dokumen Pengadaan;
 4. Mengumumkan Pengadaan Barang / jasa melalui media cetak dan papan pengumuman untuk penerangan umum, dan jika memungkinkan melalui media elektronik.
 5. Menilai kualifikasi penyedia melalui pascakualifikasi atau prakualifikasi.
 6. Melakukan evaluasi terhadap penawaran yang masuk.
 7. Mengusulkan calon pemenang.
 8. Membuat laporan mengenai proses dan hasil pengadaan kepada pengguna barang/jasa.
 9. Menandatangani Fakta Integritas sebelum pelaksanaan Pengadaan Barang / Jasa dimulai.
- KETIGA** : Segala biaya yang timbul akibat ditetapkannya keputusan ini dibebankan kepada Dokumen Pelaksanaan Anggaran(DPA) Dinas Kehutanan Kabupaten Pasaman Barat Tahun Anggaran 2008;
- KEEMPAT** : Keputusan ini mulai berlaku sejak tanggal 2 Januari 2008 dan apabila terjadi kekeliruan dikemudian hari maka akan diperbaiki kembali sebagaimana mestinya

Ditetapkan di : **Simpang Empat**
Pada Tanggal : 28 APRIL 2008




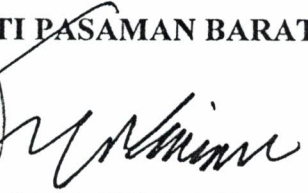
Tembusan : disampaikan kepada Yth:

1. Bapak Gubernur Sumatera Barat di Padang
2. Kepala Badan Pengawas Kabupaten Pasaman Barat
3. Kepala Bagian Keuangan Sekretariat Daerah Kabupaten Pasaman Barat
4. Masing-masing yang bersangkutan
5. Peninggal

LAMPIRAN : KEPUTUSAN BUPATI PASAMAN BARAT
NOMOR : 188.45 / 159 / BUP-PASBAR / 2008
TANGGAL : 28 April 2008
TENTANG : Pembentukan Panitia Pelelangan Perencanaan dan Fisik konstruksi
pada Dinas Kehutanan Kabupaten Pasaman Barat Tahun 2008

No	NAMA / NIP	UNIT KERJA	JABATAN DALAM KEPANITIAAN	KUALIFIKASI KELULUSAN
1.	MUDTASAR,SH NIP.080 058 807	Dinas Kehutanan	KETUA	L2
2.	ZULFAHMI,SH NIP.110 048 100	Dinas P.U.	SEKRETARIS	L2
3.	ZULHAIMI.CH.NASUTION NIP.410 006 041	Sekretariat Daerah	ANGGOTA	L2
4.	SUHARTO,SH NIP.130 870 986	Sekretariat KPU	ANGGOTA	L2
5.	Drs.SASTRA LUBIS NIP.131 604 403	Bappeda	ANGGOTA	L2

Ditetapkan di: Simpang Empat
Pada Tanggal: 28 April 2008

 **BUPATI PASAMAN BARAT**

H. SYAHIRAN



BUPATI PASAMAN BARAT

KEPUTUSAN BUPATI PASAMAN BARAT
NOMOR : 188.45 /321/ BUP-PASBAR / 2008

TENTANG
PENUNJUKAN PERSONIL PENGAWASAN PENGELOLA TEKNIS
PADA DINAS KEHUTANAN KABUPATEN PASAMAN BARAT
TAHUN ANGGARAN 2008


BUPATI PASAMAN BARAT ,

- Menimbang** :
1. Bahwa untuk kelancaran pelaksanaan kegiatan APBD Kabupaten Pasaman Barat pada Dinas Kehutanan Kabupaten Pasaman Barat Tahun Anggaran 2008, dirasa perlu untuk menunjuk Personil Pelaksana Kegiatan yang bersangkutan;
 2. Bahwa nama yang tersebut dalam lampiran Surat Keputusan ini bertugas dan bertanggung jawab terhadap atasan langsung serta menjalankan tugas yang diberikan kepadanya;
 3. Bahwa untuk pelaksanaan poin a dan b diatas perlu ditetapkan dengan Keputusan Bupati Kabupaten Pasaman Barat;
- Mengingat** :
1. Undang-Undang Nomor 28 Tahun 1999, tentang Penyelenggaraan Negara yang bersih dan bebas KKN;
 2. Undang-Undang Nomor 17 Tahun 2003, tentang Keuangan Negara;
 3. Undang-Undang Nomor 38 Tahun 2003 tentang Pemerintahan Pembentukan Kabupaten Dhamasraya, Kabupaten Solok Selatan dan Kabupaten Pasaman Barat di Propinsi Sumatera Barat;
 4. Undang-Undang Nomor 32 Tahun 2004 tentang Pemerintah Daerah sebagaimana telah dirubah terakhir dengan perubahan kedua dengan Undang-Undang Nomor 12 Tahun 2008;
 5. Peraturan Pemerintah Nomor 84 Tahun 2000 tentang Perimbangan Keuangan Daerah antara Pemerintah Pusat dan Pemerintahan Daerah;
 6. Peraturan Pemerintah Nomor 6 Tahun 2006 tentang Pengelolaan Barang Milik Negara/ Daerah;
 7. Peraturan Daerah Kabupaten Pasaman Barat Nomor 1 Tahun 2008 tentang Penetapan Anggaran Pendapatan dan Belanja Daerah Kabupaten Pasaman Barat Tahun 2008;

MEMUTUSKAN

- Menetapkan** :
- PERTAMA** : Menunjuk Personil Pelaksana Pengawas Pengelola Teknis pada Dinas Kehutanan Kabupaten Pasaman Barat sebagaimana tersebut dibawah ini.
- Nama : ASRI HAMDI, ST
Nip : 410022252
Pangkat/ Gol : Penata Muda (III/a)
Jabatan : Staf Perencanaan Dinas Pekerjaan Umum Kabupaten Pasaman barat
- KEDUA** : Personil Pelaksana Pengawas Pengelola Teknis sebagaimana dimaksud diktum pertama bertugas dan berkewajiban sebagai berikut :
1. Bertugas dan bertanggung jawab mengelola dan menyelenggarakan administrasi kegiatan dengan sebaik – baiknya sesuai dengan petunjuk dan ketentuan yang berlaku.
 2. Dalam Pelaksana Tugas Pengawas Lapangan bertanggung jawab kepada pimpinan kegiatan.
- KETIGA** : Segala biaya yang timbul akibat ditetapkannya Keputusan ini dibebankan pada Dokumen Pelaksanaan Anggaran (DPA) Dinas Kehutanan Kabupaten Pasaman Barat Tahun Anggaran 2008.
- KEEMPAT** : Keputusan ini mulai berlaku sejak tanggal 02 Januari 2008 dan apabila terjadi kekeliruan dikemudian hari akan diperbaiki sebagaimana mestinya;
- KELIMA** : Kepada Personil Pelaksana Pengelola Teknis dapat diberikan honorariumnya sesuai dengan ketentuan dalam DPA Dinas Kehutanan Kabupaten Pasaman Barat.

Ditetapkan di : Simpang Empat
Pada Tanggal : 15 Juli 2008

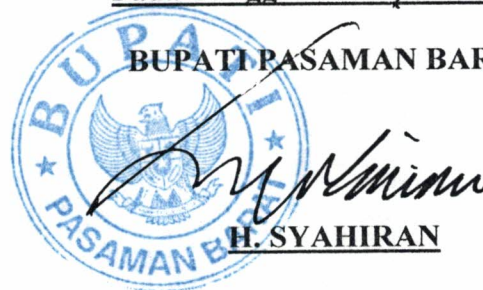

Tembusan : disampaikan kepada Yth.

1. Bapak Bupati Pasaman Barat Cq. Kepala BKD Kab. Pasaman Barat
2. Sdr. Kepala Bappeda Kabupaten Pasaman Barat.
3. Sdr. Kepala Badan Pengawasan Daerah Kabupaten Pasaman Barat.
4. Masing-masing pihak yang bersangkutan.
5. Arsip.



BUPATI PASAMAN BARAT

KEPUTUSAN BUPATI PASAMAN BARAT NOMOR : 188.45 / 318 / BUP-PASBAR / 2008

TENTANG PEMBENTUKAN PANITIA PEMERIKSA BARANG DAN JASA PADA DINAS KEHUTANAN KABUPATEN PASAMAN BARAT TAHUN ANGGARAN 2008

BUPATI PASAMAN BARAT ,

- Menimbang** :
- a. bahwa dalam rangka usaha meningkatkan tertib administrasi pelaksanaan pengelolaan barang daerah, khususnya dalam kegiatan pengadaan barang oleh rekanan perlu membentuk Panitia Pemeriksa Barang dan Jasa pada Dinas Kehutanan Kabupaten Pasaman Barat ;
 - b. bahwa untuk melaksanakan maksud yang tersebut pada huruf a diatas maka perlu dibentuk Panitia Pemeriksa Barang dan Jasa yang ditetapkan dengan Keputusan Bupati ;
- Mengingat** :
1. Undang-Undang Nomor 38 Tahun 2003 tentang Pembentukan Kabupaten Dharmasraya, Kabupaten Solok Selatan dan Kabupaten Pasaman Barat di Propinsi Sumatera Barat;
 2. Undang-Undang Nomor 1 Tahun 2004 tentang Perbendaharaan Negara;
 3. Undang-Undang Nomor 10 Tahun 2004 tentang Pembentukan Peraturan Perundang-undangan;
 4. Undang-Undang Nomor 32 Tahun 2004 tentang Pemerintahan Daerah sebagaimana telah dirubah terakhir dengan perubahan kedua dengan Undang-Undang nomor 12 Tahun 2008;
 5. Undang-Undang Nomor 33 Tahun 2004 tentang Perimbangan Keuangan antara Pemerintah Pusat dan Pemerintahan Daerah;
 6. Peraturan Pemerintah Nomor 58 Tahun 2005 tentang Pengelolaan Keuangan Daerah;
 7. Peraturan Pemerintah Nomor 6 Tahun 2006 tentang Pengelolaan Barang Milik Negara / Daerah;
 8. Keputusan Presiden Nomor 80 Tahun 2003 tentang Pedoman Pelaksanaan Pengadaan Barang / Jasa Pemerintah beserta perubahannya sebagaimana terakhir kali diubah dengan Peraturan Presiden Nomor 95 Tahun 2007;
 9. Peraturan Menteri Dalam Negeri Nomor 13 Tahun 2006 tentang Pedoman Pengelolaan Keuangan Daerah sebagaimana telah dirubah terakhir dengan Permendagri nomor 59 Tahun 2007;
 10. Peraturan Daerah Kabupaten Pasaman Barat Nomor 4 Tahun 2006 tentang Perubahan Atas Peraturan Daerah Nomor 1 Tahun 2005 tentang Susunan Organisasi dan Tata Kerja Sekretariat Daerah Kabupaten Pasaman Barat;
 11. Peraturan Daerah Kabupaten Pasaman Barat Nomor 1 Tahun 2008 tentang Penetapan Anggaran Pendapatan dan Belanja Daerah Kabupaten Pasaman Barat Tahun 2008;
 12. Peraturan Bupati Pasaman Barat Nomor 1 Tahun 2008 tentang Penjabaran Anggaran Pendapatan dan Belanja Daerah Kabupaten Pasaman Barat Tahun 2008;

MEMUTUSKAN :

- Menetapkan :**
- PERTAMA :** Membentuk Panitia Pemeriksa Barang dan Jasa pada Dinas Kehutanan Kabupaten Pasaman Barat Tahun Anggaran 2008 dengan susunan personil sebagaimana tercantum dalam Lampiran Keputusan ini;
- KEDUA :** Panitia sebagaimana dimaksud diktum PERTAMA bertugas membantu Pengguna Anggaran / Pengguna Barang dalam hal Pemeriksaan Barang yang diadakan oleh rekanan / pihak ketiga untuk Dinas Kehutanan;
- KETIGA :** Tugas dan Fungsi Panitia Pemeriksa Barang dan Jasa adalah :
1. Meneliti dan memeriksa setiap pekerjaan pengadaan barang yang dilakukan oleh Rekanan Penyedia Barang/Jasa untuk Dinas Kehutanan
 2. Meneliti dokumen administrasi serta cek fisik terhadap barang yang diadakan oleh rekanan untuk Dinas Kehutanan.
 3. Membuat Berita Acara tentang Hasil Pemeriksaan Barang/Jasa dari setiap Pengadaan Barang / Jasa untuk Dinas Kehutanan.
 4. Hal-hal lainnya yang berhubungan dengan penelitian tentang kebenaran dalam proses Pengadaan Barang / Jasa tersebut.
- KEEMPAT :** Segala biaya yang timbul akibat ditetapkannya Keputusan ini dibebankan pada Dokumen Pelaksanaan Anggaran (DPA) Dinas Kehutanan Kabupaten Pasaman Barat Tahun 2008;
- KELIMA :** Keputusan ini mulai berlaku sejak tanggal 02 Januari 2008 dan bila terjadi kekeliruan dikemudian hari maka akan diperbaiki kembali sebagaimana mestinya.

Ditetapkan di : Simpang Empat
Pada Tanggal : 15 Juli 2008



BUPATI PASAMAN BARAT

H. Syahiran
H. SYAHIRAN

Tembusan : disampaikan kepada Yth.

Sdr. Kepala Badan Pengawasan Daerah Kabupaten Pasaman Barat.

Sdr. PPTK dilingkungan Dinas Kehutanan Kabupaten Pasaman Barat.

Masing-masing pihak yang bersangkutan.

A r s i p .

LAMPIRAN : KEPUTUSAN BUPATI PASAMAN BARAT
NOMOR : 188.45 / 318 / BUP-PASBAR / 2008
TANGGAL : 15 Juli 2008
TENTANG : PEMBENTUKAN PANITIA PEMERIKSA BARANG DAN JASA
PADA DINAS KEHUTANAN KABUPATEN PASAMAN BARAT
TAHUN ANGGARAN 2008

No.	NAMA / NIP	JABATAN DALAM KEDINASAN	JABATAN DALAM KEPANITIAAN
1.	TUKIJO, SP NIP. 080 004 191	Kepala Tata Usaha Dinas Kehutanan	KETUA / MERANGKAP ANGGOTA
2.	MHD. RIZAL PELLY, SP NIP. 080 067 569	Kasubag Monitoring dan Pelaporan Setda	SEKRETARIS / MERANGKAP ANGGOTA
3.	SAFARUDDIN, SH NIP. 380 039 099	Kasubag Bagian Umum Kehutanan	ANGGOTA

Ditetapkan di : Simpang Empat
Pada Tanggal : 15 Juli 2008

=====

BUPATI PASAMAN BARAT



H. SYAHIRAN



PEMERINTAH KABUPATEN PASAMAN BARAT
DINAS KEHUTANAN

Jln. Raya KKN KM. 1 No. Telp. (0753) 466287 Kode Pos : 26366

BERITA ACARA
SERAH TERIMA PEKERJAAN SEMENTARA
“ PHO “ (PROFESIONAL HAND OVER)

KEGIATAN FISIK APBD KABUPATEN PASAMAN BARAT
TAHUN ANGGARAN 2008

Nomor : 522 / 1977 / DIMAHUT. - 2008

Pada hari ini PABU Tanggal 17 Bulan *Desember* Tahun *Dua Ribu Delapan*, kami yang bertandatangan dibawah ini :

- Nama : **Drs. H. NOFDINAL YEFRI, M.Si**
Nip : 710 019 855
Jabatan : Pengguna Anggaran Pembangunan Gedung Kantor Dinas Kehutanan Tahap II Kabupaten Pasaman Barat Tahun Anggaran 2008 dalam hal ini bertindak untuk dan atas nama Pemerintah Republik Indonesia. Selanjutnya disebut **PENGGUNA JASA**
- Nama : **MUHAMMAD FAUZI NASUTION**
Jabatan : Direktur **PT. DELI SURYA ABADI**
Selanjutnya disebut **PENYEDIA JASA**
Alamat : Jln. Budi Luhur – Medan

Kedua belah pihak sepakat untuk mengadakan Serah Terima Pekerjaan Sementara “ PHO “ (Profesional Hand Over) Kegiatan Pembangunan Gedung Kantor Pekerjaan **Pembangunan Gedung Kantor Dinas Kehutanan Kabupaten Pasaman Barat**, Surat Perjanjian Kerja (Kontrak) Nomor : **522/172/KONTRAK/DISHUT/2008** Tanggal 09 Oktober 2008, sebagaimana diatur dalam ketentuan sebagai berikut :

Pasal 1

Setelah meneliti dan mempelajari Berita Acara Penelitian dan Pemeriksaan Lapangan Pekerjaan **Pembangunan Gedung Kantor Dinas Kehutanan Kab. Pasaman Barat** Tahun Anggaran 2008, yang merupakan satu kesatuan dengan Berita Acara ini, maka **Pengguna Jasa** menyatakan bahwa semua pekerjaan telah dilaksanakan dengan baik oleh **Penyedia Jasa**.

Pasal 2

Pengguna Jasa melakukan penyerahan Pekerjaan **Pembangunan Gedung Kantor Dinas Kehutanan Kab. Pasaman Barat** Tahun Anggaran 2008, kepada **Penyedia Jasa** dan **Penyedia Jasa** menerima pekerjaan tersebut dari **Pengguna Jasa**.

Pasal 3

Semua kerusakan-kerusakan serta kekurangan-kekurangan dalam pelaksanaan akan diperbaiki selama waktu pemeliharaan bangunan dengan jangka waktu 180 (Seratus delapan puluh) hari Kalender sesuai dengan pasal 11 ayat 1 Surat Perjanjian Kerja (Kontrak) Nomor : 522/172/KONTRAK/DISHUT/2008 tanggal 09 Oktober 2008.


Demikianlah Berita Acara ini dibuat dalam Rangkap 10 (sepuluh) untuk dapat dipergunakan seperlunya.

Simpang Empat, Tanggal tersebut diatas

PENYEDIA JASA
PT. DEMASURYA JAYA



MUHAMMAD FAUZI NASUTION
Direktur II

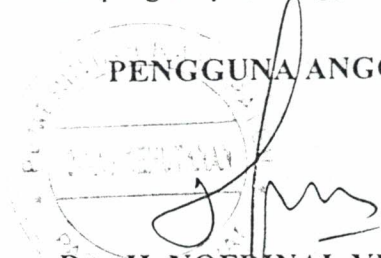

PENGGUNA ANGGARAN

Drs. H. NOFDINAL YEFRI, M.Si
NIP : 710 019 855

PANITIA PENILAI HASIL PEKERJAAN UNTUK SERAH TERIMA SEMENTARA
“ PHO “ (PROVESIONAL HAND OVER)

DINAS KEHUTANAN KABUPATEN PASAMAN BARAT
TAHUN ANGGARAN 2008

**BERITA ACARA HASIL PEMERIKSAAN LAPANGAN
TIM SERAH TERIMA AKHIR “ PHO “ (PROVESIONAL HAND OVER)**

Pada hari ini tanggal bulan *Desember* tahun *Dua Ribu Delapan* Kami Tim Serah Terima Sementara “ PHO “ (Provesional Hand Over) pada Kegiatan Fisik APBD Tahun Anggaran 2008 Kabupaten Pasaman Barat yang dikerjakan **PT. DELI SURYA JAYA** dengan Surat Perjanjian Kerja (Kontrak) Nomor : 522/172/KONTRAK/DISHUT/2008 tanggal 09 Oktober 2008 Pekerjaan Pembangunan Gedung Kantor Dinas Kehutanan terdapat kekurangan - kekurangan terhadap pekerjaan untuk dapat diselesaikan dikerjakan sesuai dengan daftar serta jadwal penyelesaian seperti dibawah ini: (*Terlampir*)

1. Pelaksanaan Pekerjaan

NO	URAIAN PEKERJAAN	BOBOT	ET
1	2	4	5
	Terlampir		

LAMPIRAN PELAKSANAAN PEKERJAAN







KEGIATAN : PEMBANGUNAN GEDUNG KANTOR
 PEKERJAAN : PEMBANGUNAN GEDUNG KANTOR DINAS KEHUTANAN
 LOKASI : PADANG TUJUH
 TAHUN : 2008

NO.	URAIAN PEKERJAAN	STN	VOLUME	PELAKSANAAN PEKERJAAN			KET
				SIAP	SEDANG	BAHUM	
a	b	c	d	e	f	g	h
A. LANTAI I							
PEKERJAAN PENDAHULUAN							
1	Timbunan Lokasi Proyek	M ³	2,380.76		12.91		
2	Plank Papan Nama Proyek	Bh	1.00		0.02		
3	Pembuatan Direksi Keet	M2	45.00		0.51		
4	Pembuatan Los Kerja	M2	28.00		0.21		
5	Pembersihan Lapangan	M2	1,887.00		0.34		
6	Pas. Pondasi Batu Kali	m3	14.41		0.46		
II PEKERJAAN BETON							
1	Pasang Sloof Beton Bertulang S2 uk. 20/25 cm	M ²	14.60		4.45		
2	Pasang Sloof Beton Bertulang S3 uk. 15/20 cm	M ³	5.53		1.75		
3	Pasang Kolom Beton Bertulang K1 uk. 25/35 cm	M ³	14.70		5.89		
4	Pasang Balok B2 uk. 20/25 cm Elevasi 4.0 m	m3	2.20		0.82		
5	Pasang Balok Rb uk. 15/20 cm Elevasi 4.0 m	m3	0.30		0.12		
6	Pasang Balok BK uk. 15/20 cm Elevasi 4.0 m	m3	1.58		0.58		
7	Pasang Balok B1 uk. 25/35 cm Elevasi 4.10 m	m3	22.83		7.37		
8	Pasang Balok B2 uk. 20/25 cm Elevasi 4.10 m	m3	3.56		1.33		
9	Pasang Balok Rb uk. 15/20 cm Elevasi 4.10 m	m3	0.47		0.19		
10	Pasang Balok BK uk. 15/20 cm Elevasi 4.10 m	m3	0.87		0.32		
11	Pasang Balok B2 uk. 20/25 cm Elevasi 4.7 m	m3	1.90		0.71		
12	Pasang Balok Rb uk. 15/20 cm Elevasi 4.7 m	m3	0.30		0.12		
13	Pasang Balok BK uk. 15/20 cm Elevasi 4.7 m	m3	1.07		0.39		
14	Pasang Balok B2 uk. 20/25 cm Elevasi 5 m	m3	18.00		6.75		
15	Pasang Balok Rb uk. 15/20 cm Elevasi 6.0 m	m3	3.06		1.23		
16	Pasang Kolom Beton Bertulang K4 uk. 30/30 cm	m3	1.11		0.37		
17	Pasang Kolom Beton Bertulang K3 uk. 20/20 cm	M ³	26.46		11.06		
18	Pasang Kolom Beton Bertulang Ke2 uk. 10/20 cm	M ³	1.54		0.63		
19	Pasang Kolom Praktis Beton Bertulang KP1 uk. 13/13 cm	M ³	5.16		1.91		
20	Pasang Kolom Praktis Beton Bertulang KP2.Uk. 20/20 cm	M ³	0.80		0.21		
21	Pasang Stek Kolom Praktis uk. 13/13 cm	Kg	237.77		0.38		
22	Pasang Lestiplank Beton Bk.3 Teras Depan	M ³	0.49		0.19		
23	Pasang Plat Lantai Tebal 12 cm	M ³	48.20		21.87		
24	Pasang Plat Deck Tebal 10 cm	M ³	24.66		10.91		
25	Pasang Balok B3 25/50 Balok Bawah Borders	M ³	0.51		0.16		

NO.	URAIAN PEKERJAAN	STN	VOLUME	PELAKSANAAN PEKERJAAN		KET
				SIAP	BELOM	
				SEDANG		
26	Pasang Plat Tangga Beton	M ³	3.92	1.62		
27	Pasang Beton Bertulang Anak Tangga Beton	M ³	1.62	0.67		
28	Pekerjaan Membobok	Titik	98.00	0.09		
29	Pasang Sjek Kolom K3	Kg	247.74	0.40		
30	Pasang Balok Praktis uk. 15/15 cm Diatas Kuizen	M3	0.68	0.17		
III PEKERJAAN DINDING						
1	Pek. Dinding 1/2 Beta ad. 1:2	M ³	5.06	0.29		
2	Pek. Dinding 1/2 Beta ad. 1:4	M ³	50.79	2.60		
JUMLAH				1000.00		

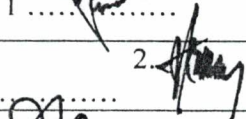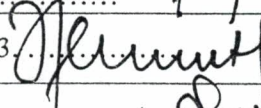2. Pelaksanaan fisik pekerjaan pada waktu peninjauan lapangan telah mencapai bobot 100 % selesai
3. Pelaksanaan pekerjaan telah dilakukan dengan baik dan dapat diterima sesuai dengan kontrak dan spesifikasi teknis pekerjaan
4. Pekerjaan tersebut sudah dapat diserahkan terimakan untuk pertama kalinya (PHO)
5. Rekanan/ Kontraktor berkewajiban memperbaiki dan menambah segala kerusakan dan kekurangan dalam masa pemeliharaan yang ditetapkan selama 180 (Seratus Delapan Pulu) hari kalender sejak Berita Acara Serah Terima Pertama (PHO) pekerjaan ini ditanda tangani
6. Segala biaya yang timbul selama masa pemeliharaan pekerjaan tersebut diatas menjadi tanggung jawab Penyedia Jasa

Panitia Tim PHO / FHO Tahun 2008

NO	N A M A	JABATAN	TANDA TANGAN
1.	FADLUS SABI, S.sos	Ketua	1 
2.	ZULHAIMI CH. NASUTION	Sekretaris	2. 
3.	ALMAN AFNI	Anggota	3. 
4.	Drs. SASRA LUBIS	Anggota	4. 
5.	ZULFAHMI,SH	Anggota	5. 
6.	SETIA BAKTI, SH	Anggota	6. 
7.	MASRI IMAMORA, ST	Anggota	7. 

**PENYEDIA JASA
PT. DELI SURYA JAYA**



MUHAMMAD FAUZI NASUTION
Direktur II

**PENGGUNA ANGGARAN
PEMBANGUNAN KANTOR DINAS
KEHUTANAN TAHAP II TAHUN
ANGGARAN 2008**



Drs. H. NOFDINAL YEFRI, Msi
NIP. 710 019 855

DAFTAR CACAT KURANG PEKERJAAN

KEGIATAN : PEMBANGUNAN GEDUNG KANTOR
 PEKERJAAN : PEMRANGAN GEDUNG KANTOR DINAS KEHUTANAN
 LOKASI : PADANG TUJUH
 TAHUN : 2008

NO.	URAIAN PEKERJAAN	STN	VOLUME	VOLUME PELAKSANAAN	JENIS CACAT	PENANGANAN	TANGGAPAN
A. LANTAI I							
PEKERJAAN PENDAHULUAN							
1	Timbunan Lokasi Proyek	M ³	2.380,76	✓			
2	Plank Papan Nama Proyek	Bh	1,00	✓			
3	Pembuatan Direksi Keet	M2	45,00	✓			
4	Pembuatan Los Kerja	M2	28,00	✓			
5	Pembersihan Lapangan	M2	1.887,00	✓			
6	Pas. Pondasi Batu Kali	m3	14,41	✓			
Jumlah							
PEKERJAAN BETON							
1	Pasang Sloof Beton Bertulang S2 uk. 20/25 cm	M ³	14,60	✓			
2	Pasang Sloof Beton Bertulang S3 uk. 15/20 cm	M ³	5,53	✓			
3	Pasang Kolom Beton Bertulang K1 uk. 25/35 cm	M ³	14,70	✓			
4	Pasang Balok B2 uk. 20/25 cm Elevasi 4,0 m	m3	2,20	✓			
5	Pasang Balok Rb uk. 15/20 cm Elevasi 4,0 m	m3	0,30	✓			
6	Pasang Balok BK uk. 15/20 cm Elevasi 4,0 m	m3	1,58	✓			
7	Pasang Balok B1 uk. 25/35 cm Elevasi 4,10 m	m3	22,83	✓			
8	Pasang Balok B2 uk. 20/25 cm Elevasi 4,10 m	m3	3,56	✓			
9	Pasang Balok Rb uk. 15/20 cm Elevasi 4,10 m	m3	0,47	✓			
10	Pasang Balok BK uk. 15/20 cm Elevasi 4,10 m	m3	0,87	✓			
11	Pasang Balok B2 uk. 20/25 cm Elevasi 4,7 m	m3	1,90	✓			
12	Pasang Balok Rb uk. 15/20 cm Elevasi 4,7 m	m3	0,30	✓			
13	Pasang Balok BK uk. 15/20 cm Elevasi 4,7 m	m3	1,07	✓			
14	Pasang Balok B2 uk. 20/25 cm Elevasi 5 m	m3	18,00	✓			
15	Pasang Balok Rb uk. 15/20 cm Elevasi 6,0 m	m3	3,06	✓			
16	Pasang Kolom Beton Bertulang K4 uk. 30/30 cm	m3	1,11	✓			
17	Pasang Kolom Beton Bertulang K3 uk. 20/20 cm	M ³	26,46	✓			
18	Pasang Kolom Beton Bertulang Ke2 uk. 10/20 cm	M ³	1,54	✓			
19	Pasang Kolom Praktis Beton Bertulang KP1 uk. 13/13 cm	M ³	5,16	✓			
20	Pasang Kolom Praktis Beton Bertulang KP2 uk. 20/20 cm	M ³	0,80	✓			
21	Pasang Stiek Kolom Praktis uk. 13/13 cm	Kg	237,77	✓			
22	Pasang Lantaiplan Beton Bk.3 Teras Depan	M ³	0,49	✓			
23	Pasang Plat Lantai Tebal 12 cm	M ³	48,20	✓			
24	Pasang Plat Deck Tebal 10 cm	M ³	24,66	✓			
25	Pasang Balok B3 25/50 Balok Bawah Borides	M ³	0,51	✓			

Menempal Capin Di Kolom dan Balok pada bagian atas mfi.
 Menempal dan Menempal perantara dan pelat Cyclic mfi.

NO.	URAIAN PEKERJAAN	STN	VOLUME	VOLUME PELAKSANAAN	IBNIS CACAT	PENANGANAN	TANGGAPAN
	a	b	c	d	e	f	g
26	Pasang Plat Tangga Beton	M ³	3.92	✓			
27	Pasang Beton Bertulang Anak Tangga Beton	M ³	1.62	✓			
28	Pekerjaan Membobok	Titik	98.00	✓			
29	Pasang Ssek Kolom K3	K-g	247.74	✓			
30	Pasang Balok Praktis uk. 15/15 cm Diatas Kuzen	M3	0.68	✓			
	Jumlah						
III	PEKERJAAN DINDING						
1	Pek. Dinding 1/2 Bata ad. 1:2	M ³	5.06	✓			
2	Pek. Dinding 1/2 Bata ad. 1:4	M ³	50.79	✓			
	Jumlah						

Simpang Empat, Desember
 2009
 Panitia Peneliti Hasil Pekerjaan
 (PHO/PHO)
 Ketua


 FADLUS SABL I. S. SAE

Dibuat Oleh Kontraktor
 PT. Deli Suaya Jaya




MUHAMMAD FAUZI MARSUDIN
 DIRKUMIP

DAFTAR HASIL PEMERIKSAAN ADMINISTRASI KEGIATAN

KEGIATAN : PEMERIKSAAN GEDUNG KANTOR
 PEKERJAAN : PEMBANGUNAN GEDUNG KANTOR DINAS KERUTANAN
 LOKASI : PADANG TUJUH
 TAHUN : 2008

NO.	URAIAN PEKERJAAN	CEKLIST		REKOMENDASI	CATATAN
		ADA	TIDAK ADA		
a	b	c	d	e	f
	KONTRAK				
	ADDENDUM KONTRAK				
	SCHEDULE PELAKSANAAN				
	MUTUAL CHECK (MC.0)				
	ACTUAL CHECK (FINAL QUANTITY)				
	QUALITY CONTROL (FINAL QUALITY)				
	LAPORAN (MINGGUAN/HARIAN/BACK UP DATA)				
	DOKUMEN PEMBAYARAN (MC)				
	FOTO DOKUMENTASI				
	BUKTI SETORAN ASTEK				
	BUKTI RESTRIBUSI GALIAN C				
	FOTO PLANK PROYEK				

Simpang Empat, Desember 2008
 Panitia Peneliti Hasil Pekerjaan
 (PHOFHO)


 FADJAR SABLIL S. SOA
 NIP.

**PANITIA PENELITIAN DAN PENERIMA HASIL PEKERJAAN
(PHO / FHO) KAB. PASAMAN BARAT
TAHUN ANGGARAN 2008**

NOTULEN RAPAT

Hari / Tanggal : Rabu / 17 Desember 2008
Jam : 10.30 Wib
Tempat : Dinas Kehutanan
Kabupaten Pasaman Barat


Kesimpulan Rapat :

1. Pelaksanaan persiapan Serah Terima Pertama Pekerjaan (PHO) akan dilakukan pemeriksaan Administrasi dan Fisik Pekerjaan di lapangan.
2. Pemeriksaan dilakukan secara bersama – sama dibuatkan kelengkapan hasil pemeriksaan serta Berita Acara Pemeriksaan Pekerjaan.
3. Jadwal kunjungan ke lapangan akan disesuaikan dengan jadwal yang telah disusun untuk seluruh paket pekerjaan.
4. Bila dalam pemeriksaan, baik administrasi maupun fisik dilapangan ternyata belum memenuhi persyaratan untuk PHO, maka pelaksanaan serah terima pekerjaan tidak dapat dilakukan.
5. Berita Acara Hasil Pemeriksaan sekaligus merupakan hasil kunjungan lapangan dan tindakan setelah kunjungan lapangan.
6. Sesuai dengan Kontrak No. 522 / 172 / Kontrak / Dishut / 2008 Tanggal 9 Oktober 2008 dan Addendum Kontrak No. 522 / 1757 / DISHUT / 2008 Tanggal ~~14~~ ¹⁴ ~~NOVEMBER~~ ^{NOVEMBER} 2008 Penyedia Jasa wajib memelihara pekerjaan selama 180 (seratus delapan puluh) hari kalender setelah ditanda tangani Berita Acara Serah Terima Pertama Pekerjaan (PHO).
7. Segala biaya yang timbul selama masa pemeliharaan pekerjaan tersebut diatas menjadi tanggung jawab Penyedia Jasa.


Demikianlah Notulen Rapat ini dibuat dengan sebenarnya untuk dapat dipergunakan seperlunya.

Simpang Empat, tanggal tersebut diatas

Disetujui Oleh :
Ketua

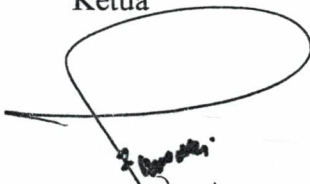
Fadlus Sabi, S.Sos
Nip. 010 259 216

Pencatat Hasil Rapat
Sekretaris


Zulhaimi CH. Nasution
Nip.



PEMERINTAHAN KABUPATEN PASAMAN BARAT

DINAS KEHUTANAN

Jalan KKN - Simpang Empat

Simpang Empat, 15 Desember 2008

Nomor : 522/ /DIN.HUT/2008
Lamp :
Perihal : Permohonan Serah Terima
Sementara (PHO)

Kepada Yth
Sdr. Ketua Tim PHO/FHO
Kab.Pasaman Barat
di -

SIMPANG EMPAT


Dengan Hormat,

Berdasarkan Surat Permohonan Serah Terima Sementara/ Provesional Hand Over (PHO) Direktur PT. DELI SURYA JAYA Nomor : 92/PHO- DSJ /I/2008 tanggal 12 Desember 2008 bahwa pelaksanaan Pekerjaan Pembangunan Kantor Dinas Kehutanan Kabupaten Pasaman Barat Kecamatan Pasaman telah mencapai bobot 100 % (Seratus Persen).

Untuk itu sebagaimana permohonan dari pelaksana pekerjaan tersebut diatas, agar dapat kiranya dilakukan Serah Terima Sementara (PHO) Surat dari Pelaksana terlampir.

Demikianlah disampaikan untuk dapat dilaksanakan untuk proses lebih lanjut atas perhatian dan kerja samanya diucapkan terima kasih.

Pengguna Anggaran
Pembangunan Kantor Dinas Kehutanan
Tahap II Tahun Anggaran 2008

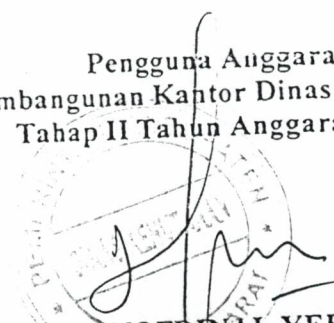
Drs. H. NOFDINAL YEFRI, Msi
NIP. 70 019 855

Tembusan disampaikan kepada Yth :

1. Bapak Bupati Pasaman Barat di Simpang Empat
2. Kepala Inspektorat Kabupaten Pasaman Barat di Simpang empat
3. Kabag. Administrasi Pembangunan Kabupaten Pasaman Barat di Simpang empat
4. Kabag. Keuangan Kabupaten Pasaman Barat di Simpang Empat
5. Arsip



DELI SURYA JAYA, PT
GENERAL CONTRACTOR & SUPPLIERS
JL. BUDI LUHUR NO. 147 TELP./FAX. : 061 - 8463546
MEDAN 20123 - SUMATERA UTARA

Simpang Empat, 12 Desember 2008

Nomor : 92/PHO- DSJ /I/2008
Lamp :
Perihal : Permohonan Serah Terima
Sementara (PHO)

Kepada Yth :
Kepala Dinas/Pengguna Anggaran
Pembangunan Kantor Dinas Kehutanan
Tahap II Tahun Anggaran 2008
di-

Simpang Empat

Dengan Hormat,

Sehubungan dengan pelaksanaan pekerjaan Pembangunan Kantor Dinas Kehutanan Kab. Pasaman Barat yang berlokasi di Kecamatan Pasaman yang kami laksanakan berdasarkan Surat Perjanjian Pemborongan Nomor : 522/172/KONTRAK/DISHUT/2008 tanggal 09 Oktober 2008 telah mencapai bobot 100 % (Seratus Persen).

Atas pelaksanaan pekerjaan tersebut diatas, bersama ini kami mohonkan kepada Bapak kiranya untuk dapat dilaksanakan Serah Terima Pertama / Provesional Hand Over (PHO).

Demikianlah permohonan ini kami ajukan kepada Bapak, kiranya Bapak berkenan untuk mempertimbangkannya dan diucapkan terima kasih.

Pemohon,
PT. DELI SURYA JAYA


MUHAMMAD FAUZI NASUTION
Direktur II

Tembusan disampaikan kepada Yth :

1. Bapak Bupati Pasaman Barat di Simpang Empat
2. Kepala Inspektorat Kabupaten Pasaman Barat di Simpang empat
3. Kabag. Administrasi Pembangunan Kabupaten Pasaman Barat di Simpang empat
4. Kabag. Keuangan Kabupaten Pasaman Barat di Simpang Empat
5. Arsip

AS BUILT DRAWING
PEMBANGUNAN GEDUNG
KANTOR DINAS KEHUTANAN TAHAP II
2008

KETERANGAN

KEGIATAN
PEMBANGUNAN GEDUNG KANTOR

PEKERJAAN
PEMBANGUNAN GEDUNG KANTOR DIMAS
KEHUTANAN

DIREKTUR

Pejabat Pelaksana Teknis Kegiatan
Pemb. Gedung Kantor Dinas Kehutanan











TAMPAK BANGUNAN 1 : 200

ARS03
04

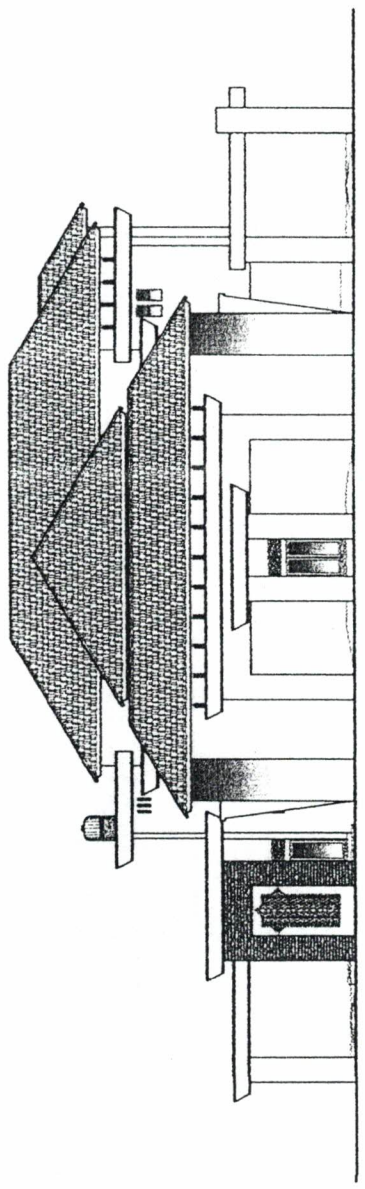

TAMPAK SAMPIING KANAN
SKALA 1 : 200

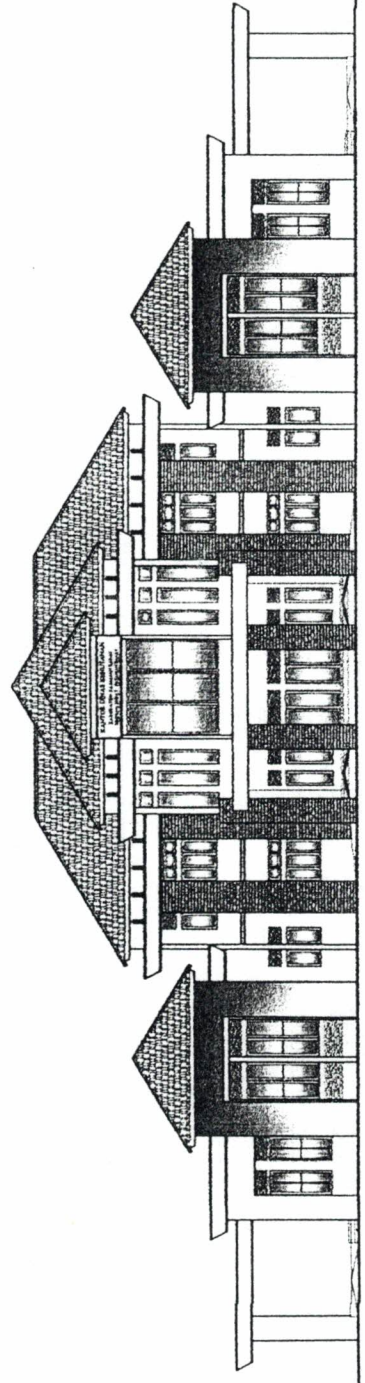

TAMPAK DEPAN
SKALA 1 : 200

KETERANGAN

KEGIATAN
PEMBANGUNAN GEDUNG KANTOR

PEKERJAAN
PEMBANGUNAN GEDUNG KANTOR DINAS
KEHUTANAN














TAMPAK BANGUNAN 1 : 200

ARS03
05

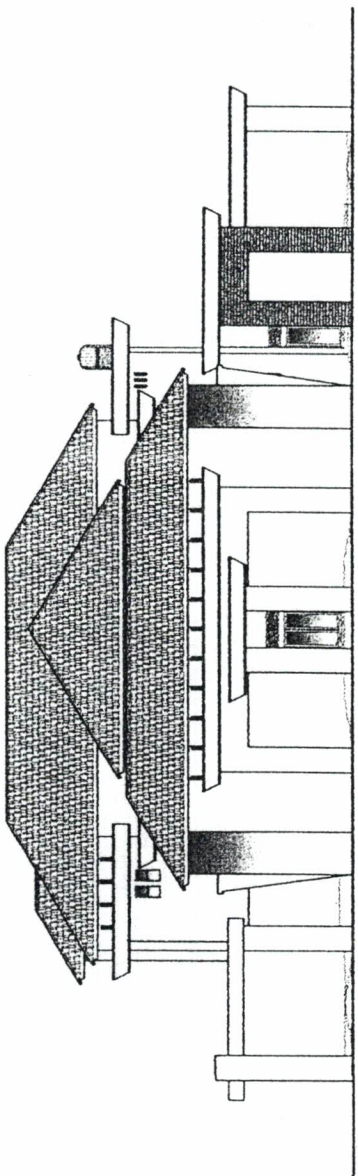

TAMPAK SAMPIING KIRI
SKALA 1 : 200

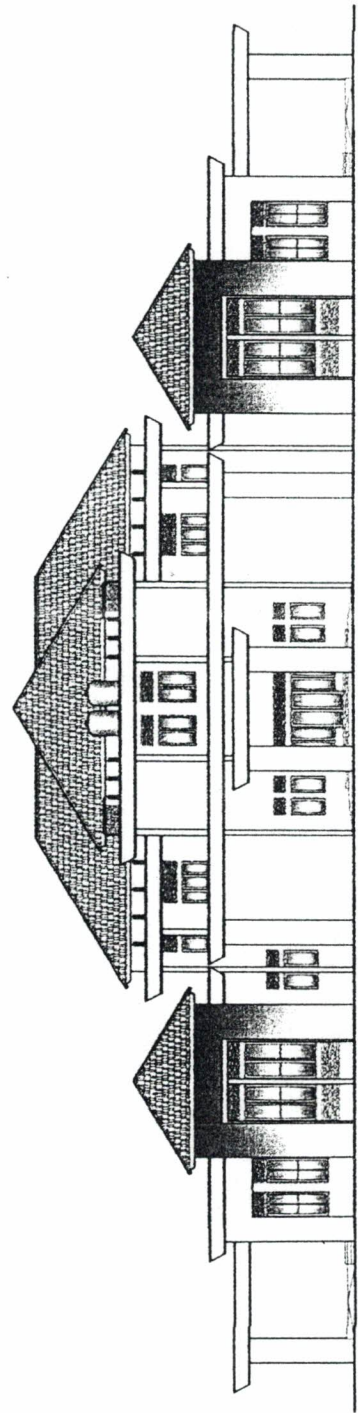

TAMPAK BELAKANG
SKALA 1 : 200

KETERANGAN

KEGIATAN
PEMBANGUNAN GEDUNG KANTOR

PEKERJAAN
PEMBANGUNAN GEDUNG KANTOR DINAS











POTONGAN BANGUNAN 1 : 200

ARS04
06

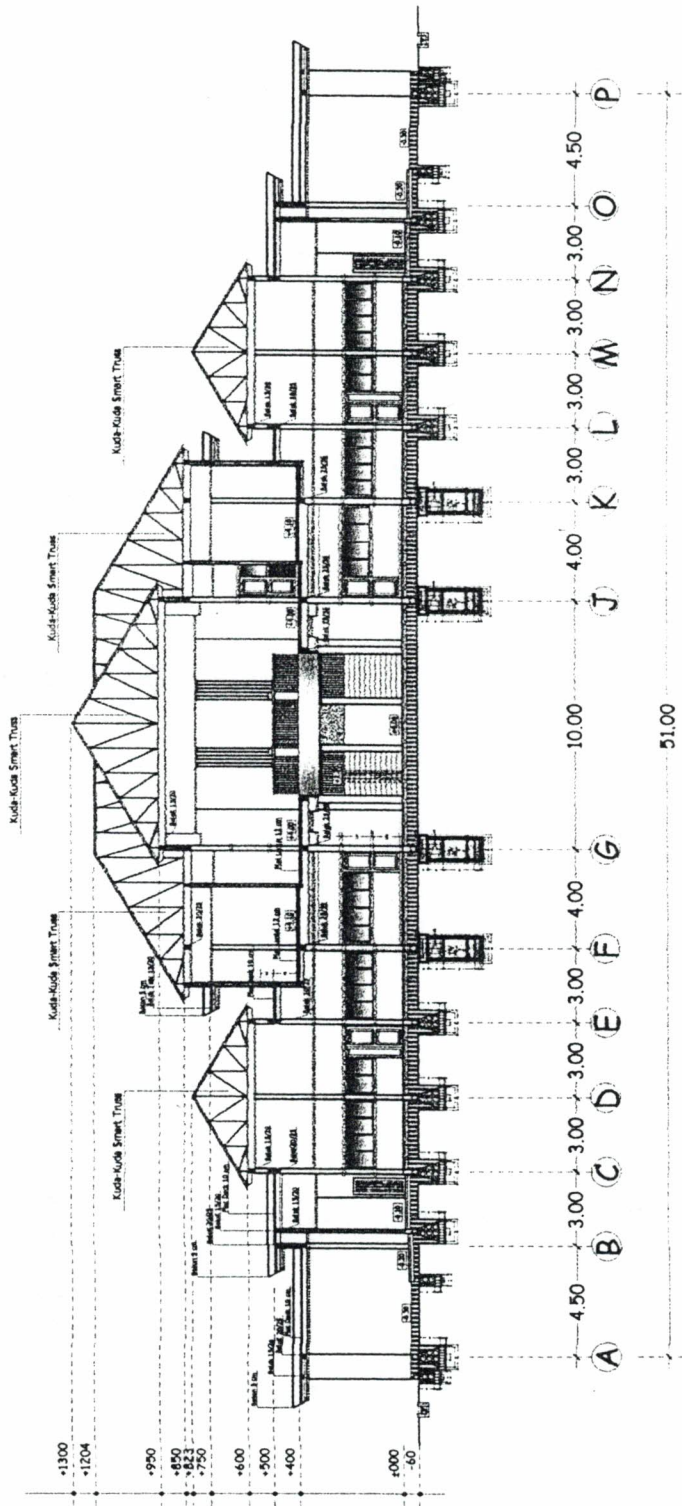

POTONGAN A - A
SKALA 1 : 200

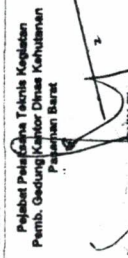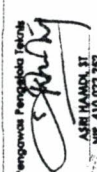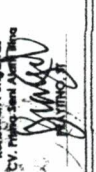KETERANGAN	
KEGIATAN	PEMBANGUNAN GEDUNG KANTOR
PEKERJAAN	PEMBANGUNAN GEDUNG KANTOR DINAS KEHUTANAN
POTONGAN BANGUNAN 1 : 200	
ARS04 07	

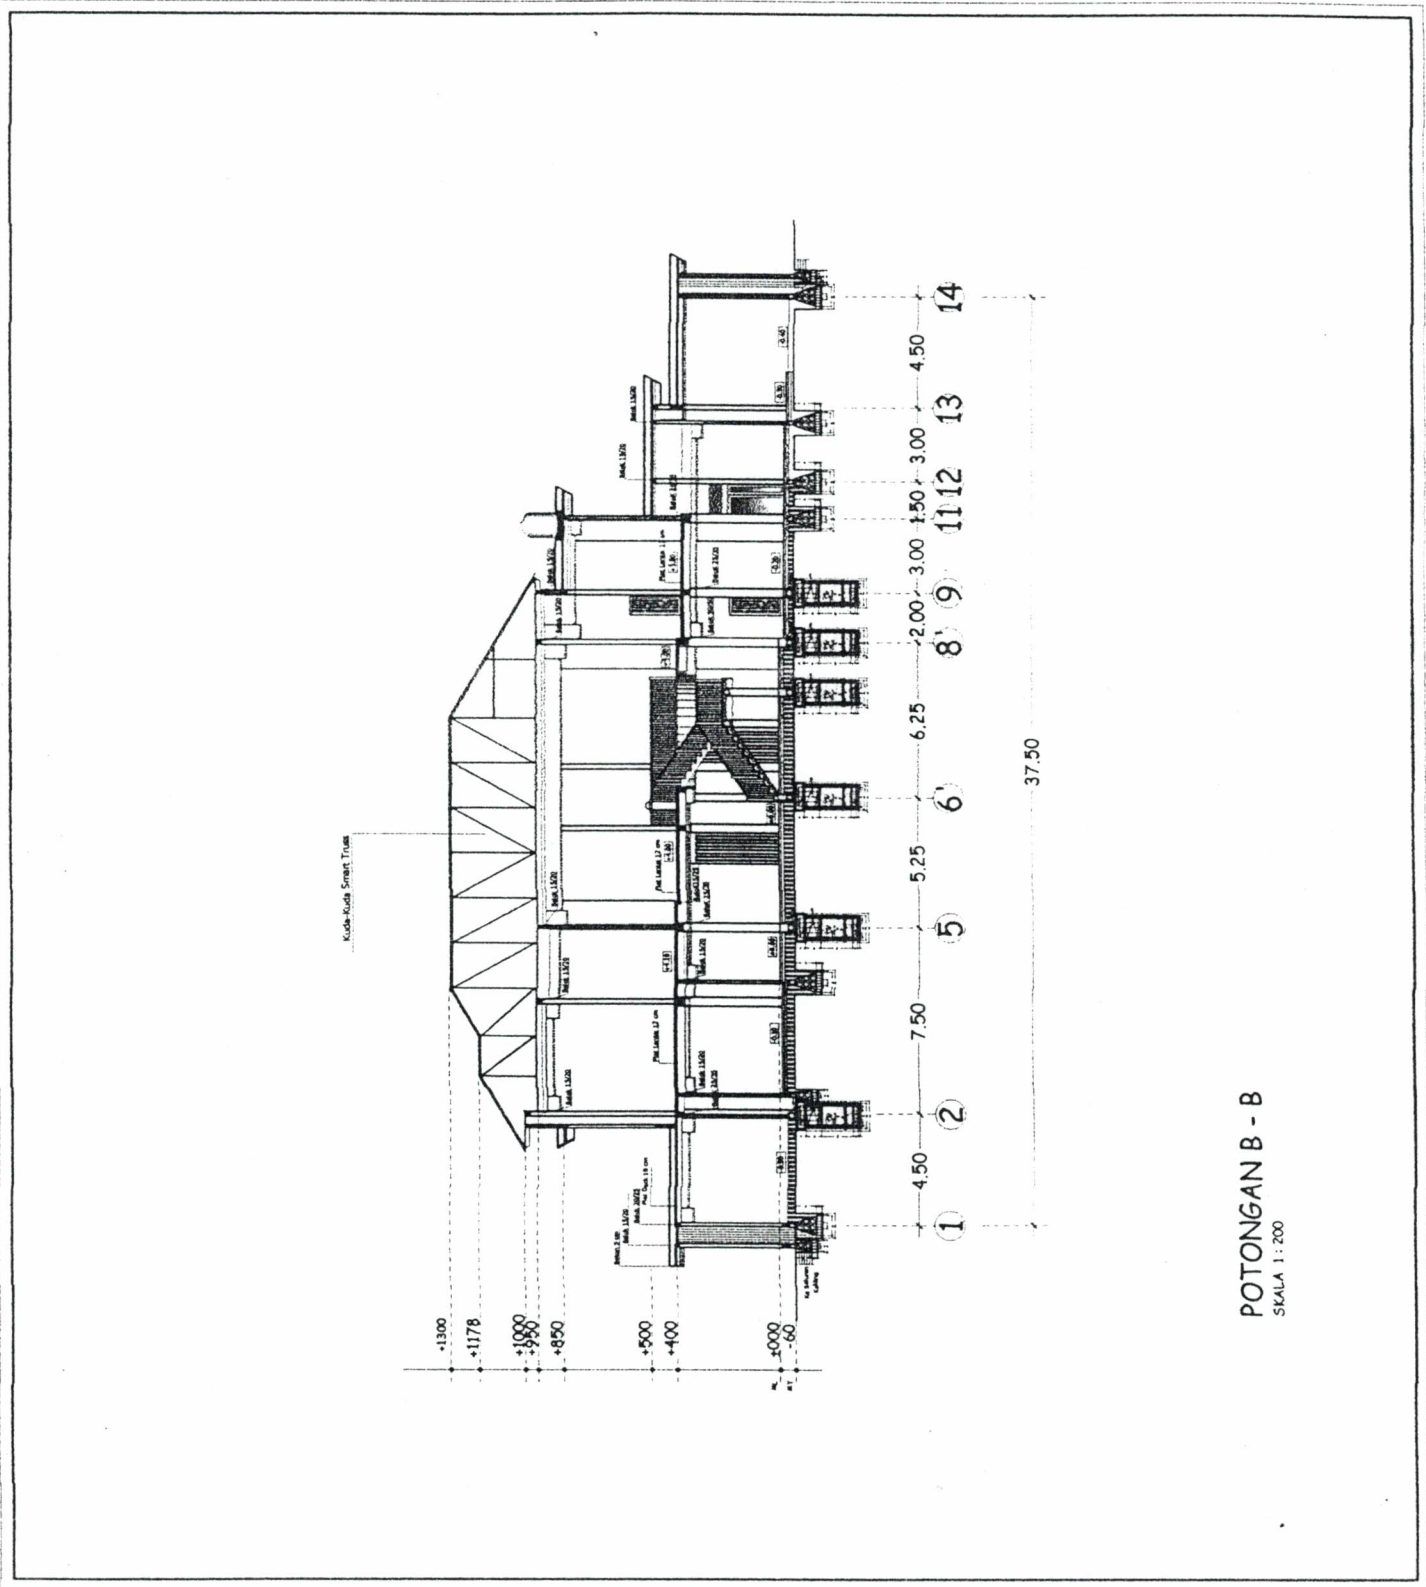

POTONGAN B - B
SKALA 1 : 200

KETERANGAN

Luas Lantai I : 792,01 M²
 Luas Lantai II : 390,98 M²
 Total Luas Lantai : 1187,98 M²

KEGIATAN
 PEMBANGUNAN GEDUNG KANTOR

PEKERJAAN
 PEMBANGUNAN GEDUNG KANTOR DINAS KEHUTANAN

DISETUIH
 Pejabat Pelaksana Tugas Kepala
 Pemb. Gedung Kantor Dinas Kehutanan
 Palembang Barat


DIPERIKSA
 Pengawas Pengabdian
 ASRIHERDI JT
 NIP. 410 022 262

DIPERIKSA
 Koordinator Pengawas
 CV. Prima Abadi Mitra

DIBAWA
 PELUANG JAYA
 KANTOR LANTAI I MAJLISKOR

DEMAH LANTAI I : 300


ARS02
 02

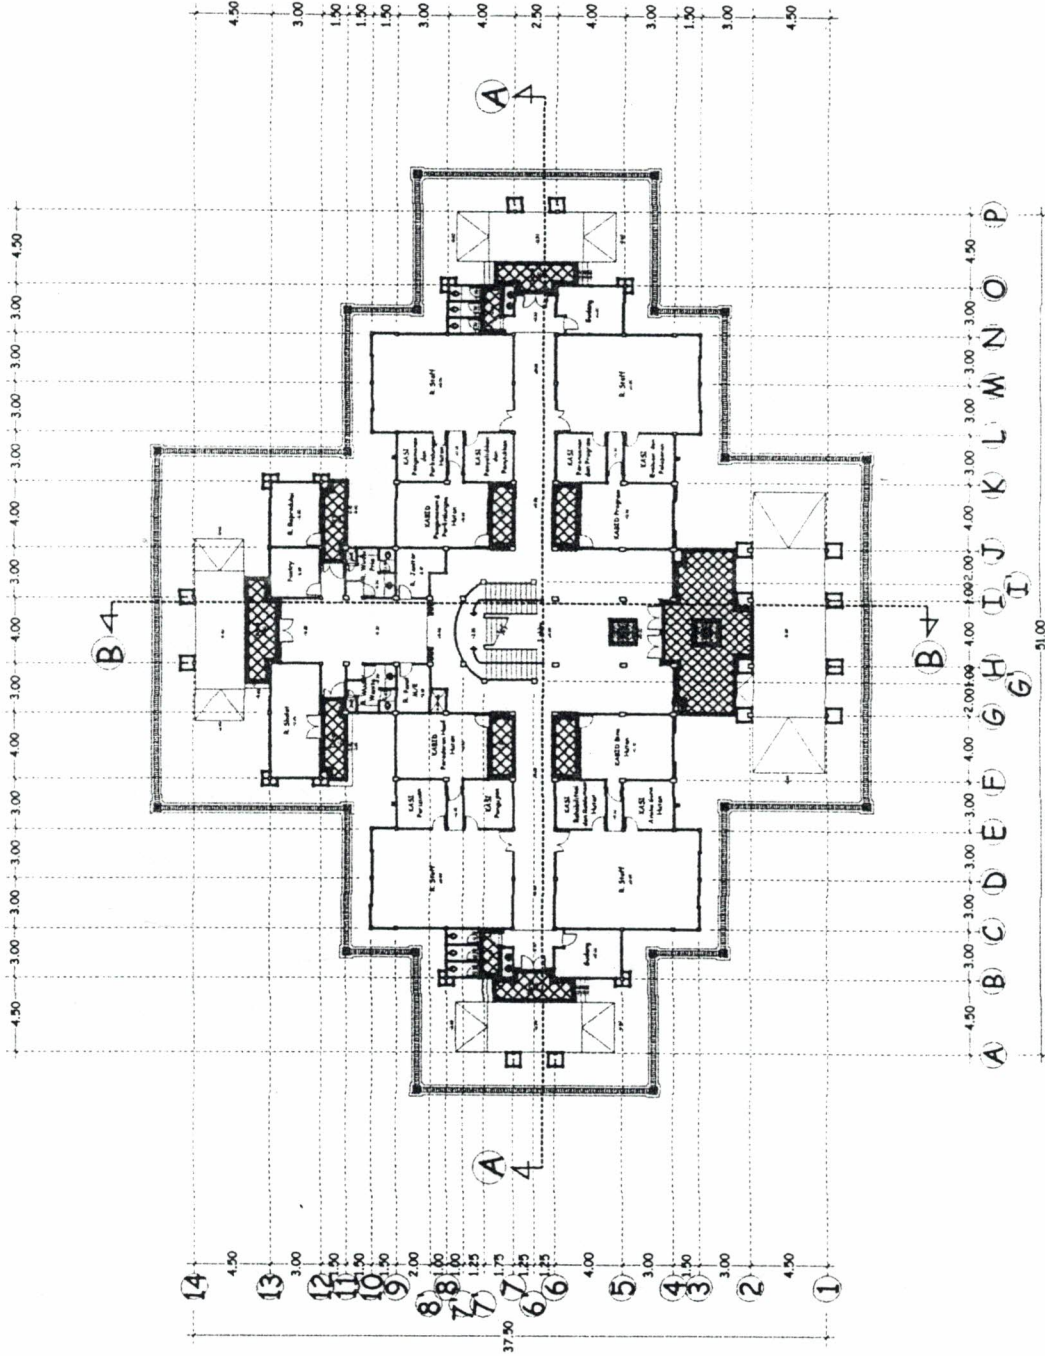

DENAH LANTAI I KANTOR DINAS KEHUTANAN


SKALA 1 : 300

KETERANGAN	
Luas Lantai :	423,95 M ²
Luas Vokal :	27,82 M ²
Luas Lantai II :	396,05 M ²
KEGIATAN PEMBANGUNAN GEDUNG KANTOR	
PEKERJAAN PEMBANGUNAN GEDUNG KANTOR DINAS KEHUTANAN	
DENAH LANTAI 1 : 300	
ARS02 03	

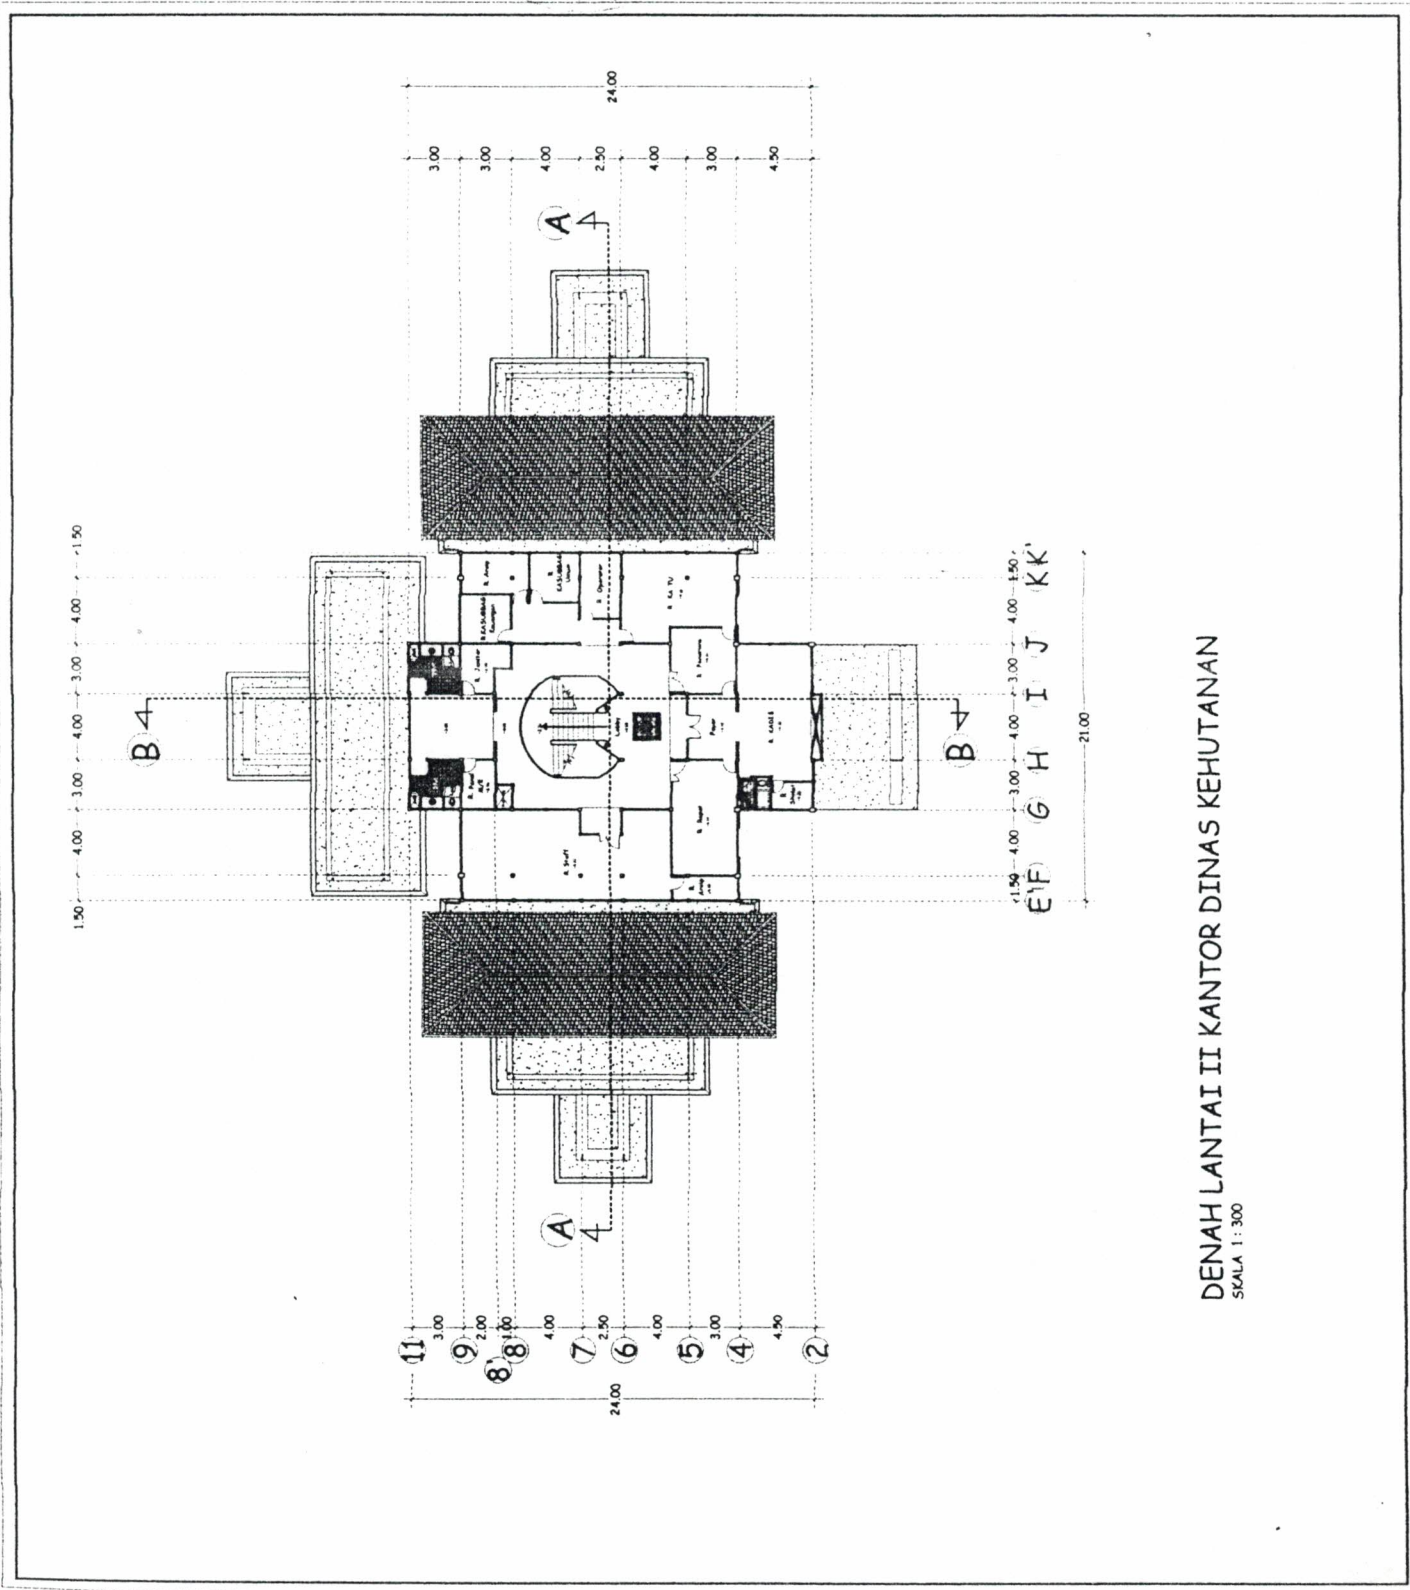

DENAH LANTAI II KANTOR DINAS KEHUTANAN
SKALA 1 : 300

KETERANGAN	
KEGIATAN	PEMBANGUNAN GEDUNG KANTOR
DENAH RENCANA PONDASI 1 : 250	
STR01 59	

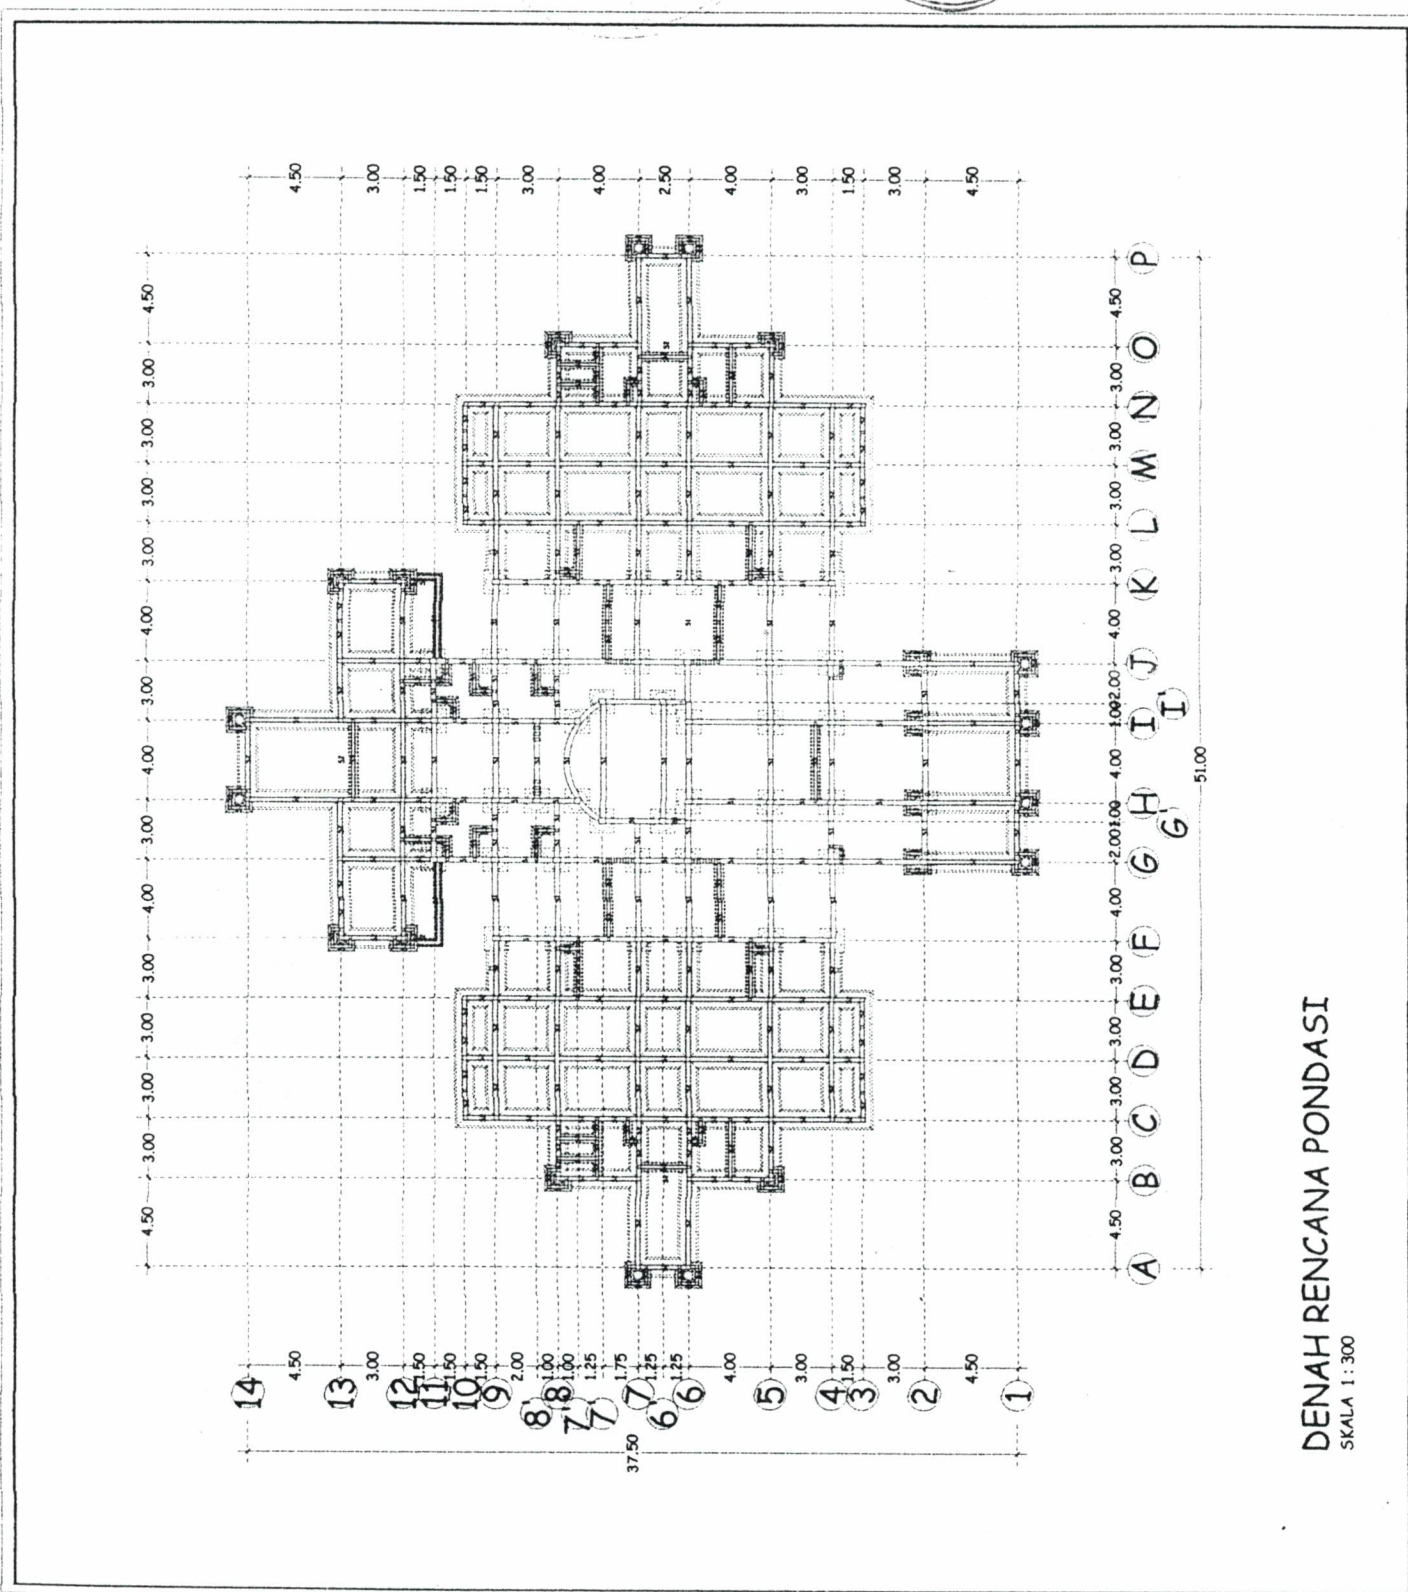

DENAH RENCANA PONDASI
SKALA 1 : 300

KETERANGAN

KEGIATAN
PEMBANGUNAN GEDUNG KANTOR

PEKERJAAN
PEMBANGUNAN GEDUNG KANTOR DNAS KEHUTANAN

DISETUNJUK
Pejabat Pelaksana Teknis Kegiatan
Pemb. Gedung Kantor Dinas Kehutanan
Provinsi Barat


DIPERIKSA
Pegawai Pengawas Teknis
ASRI HANIK, ST
NIP. 410 021 202

DIPERIKSA
Pejabat Pengawas
Dinas Kehutanan
Provinsi Barat

DIPERIKSA
Pegawai Pengawas Teknis
Kantor Dinas Kehutanan
Provinsi Barat

DENAH PERLETAKAN KOLOM 1 : 250

STR03
62

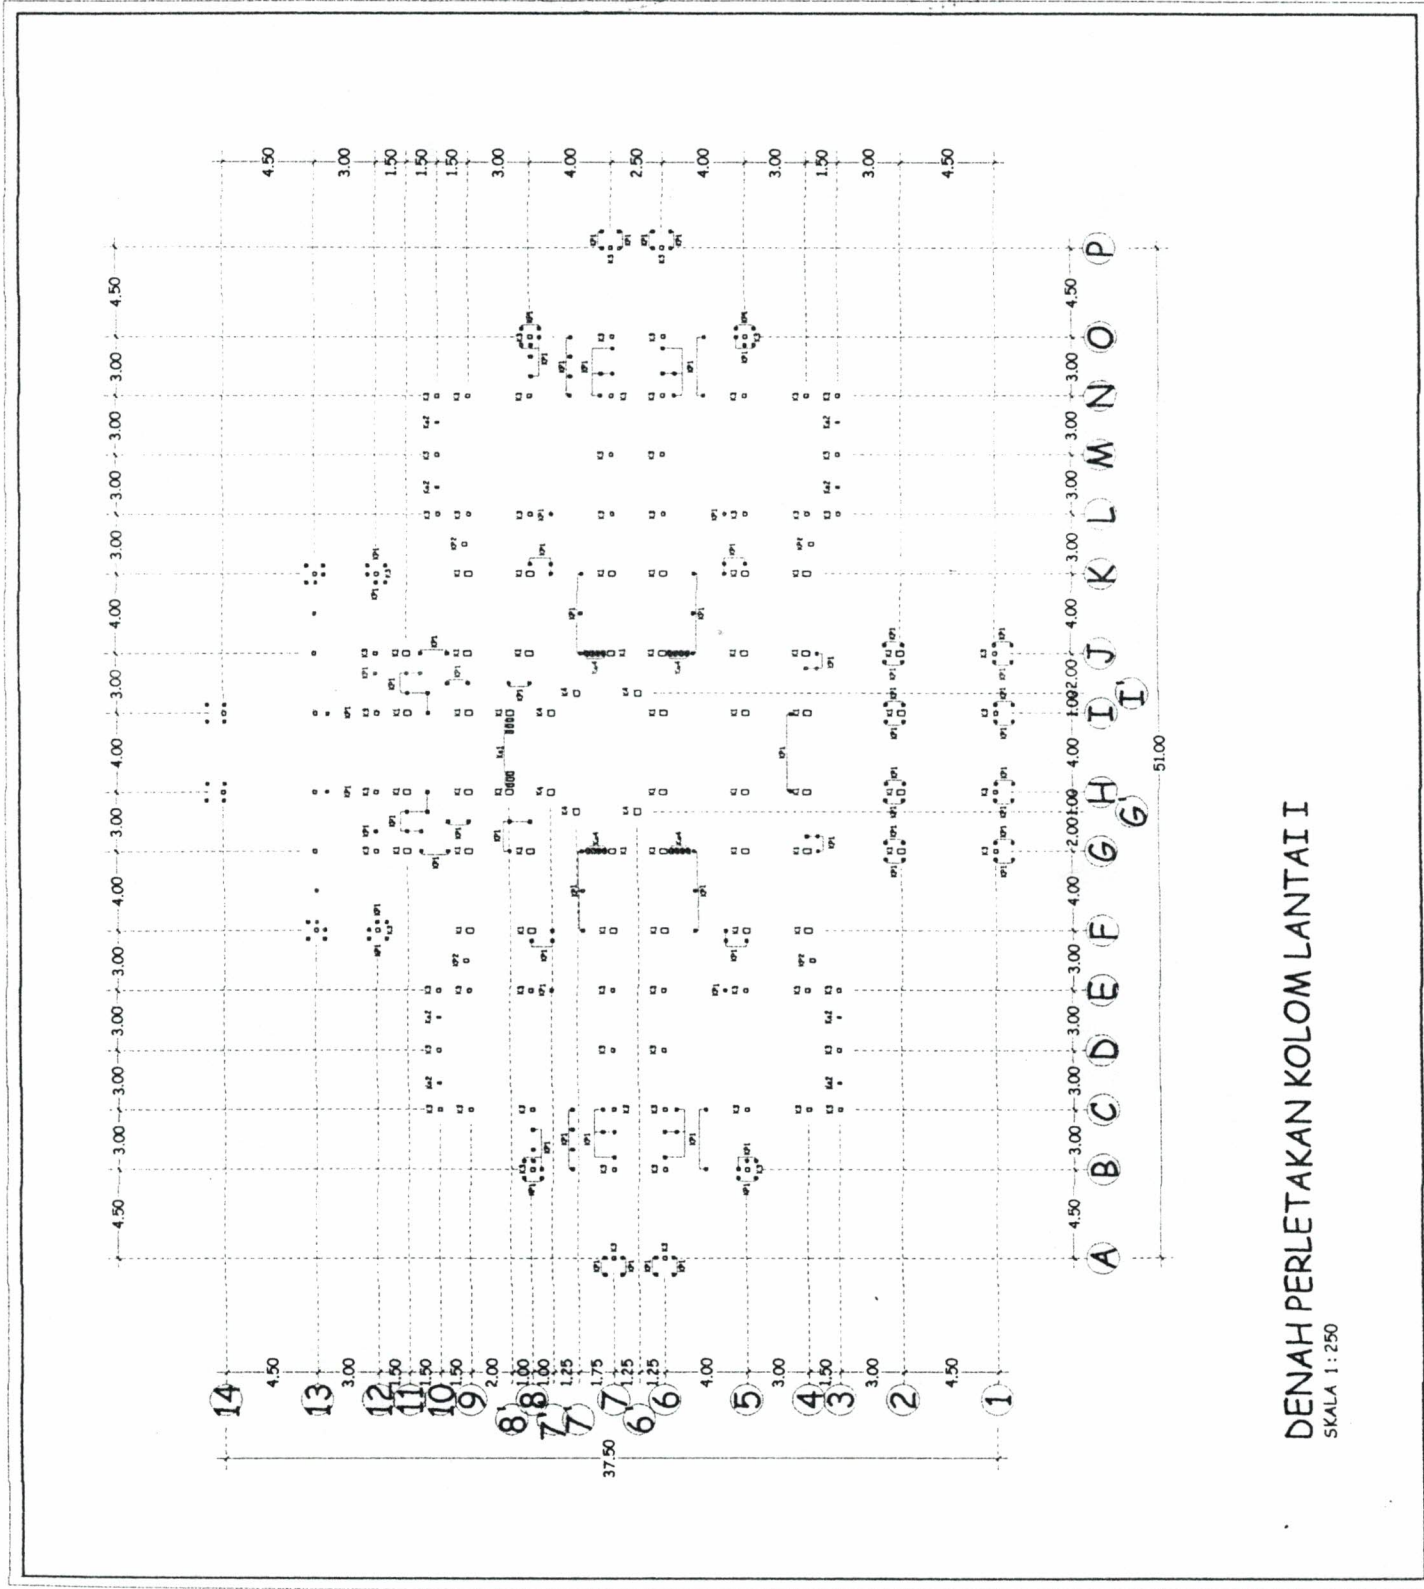

DENAH PERLETAKAN KOLOM LANTAI I
SKALA 1 : 250

METERANGAN

KEGIATAN
PEMBANGUNAN GEDUNG KANTOR

PEKERJAAN

No. 118/122


DIPERIKSA
Pemeriksa Pengabdian Teknik
ASRI HENDRI ST
No. 410/023/202

DIPERIKSA
Konsultan Pengawas
CV. Mitra Sani Ardi Bina
SIMPAN
KAMPUS ST

DIBUAT
KORPORASI WAJAYA
RUMAH KAWAN NASUTION
KAWAN II

RENCANA PEMBALOKAN LT. II 1 : 200
DAN DACK BETON

STRO 4
64

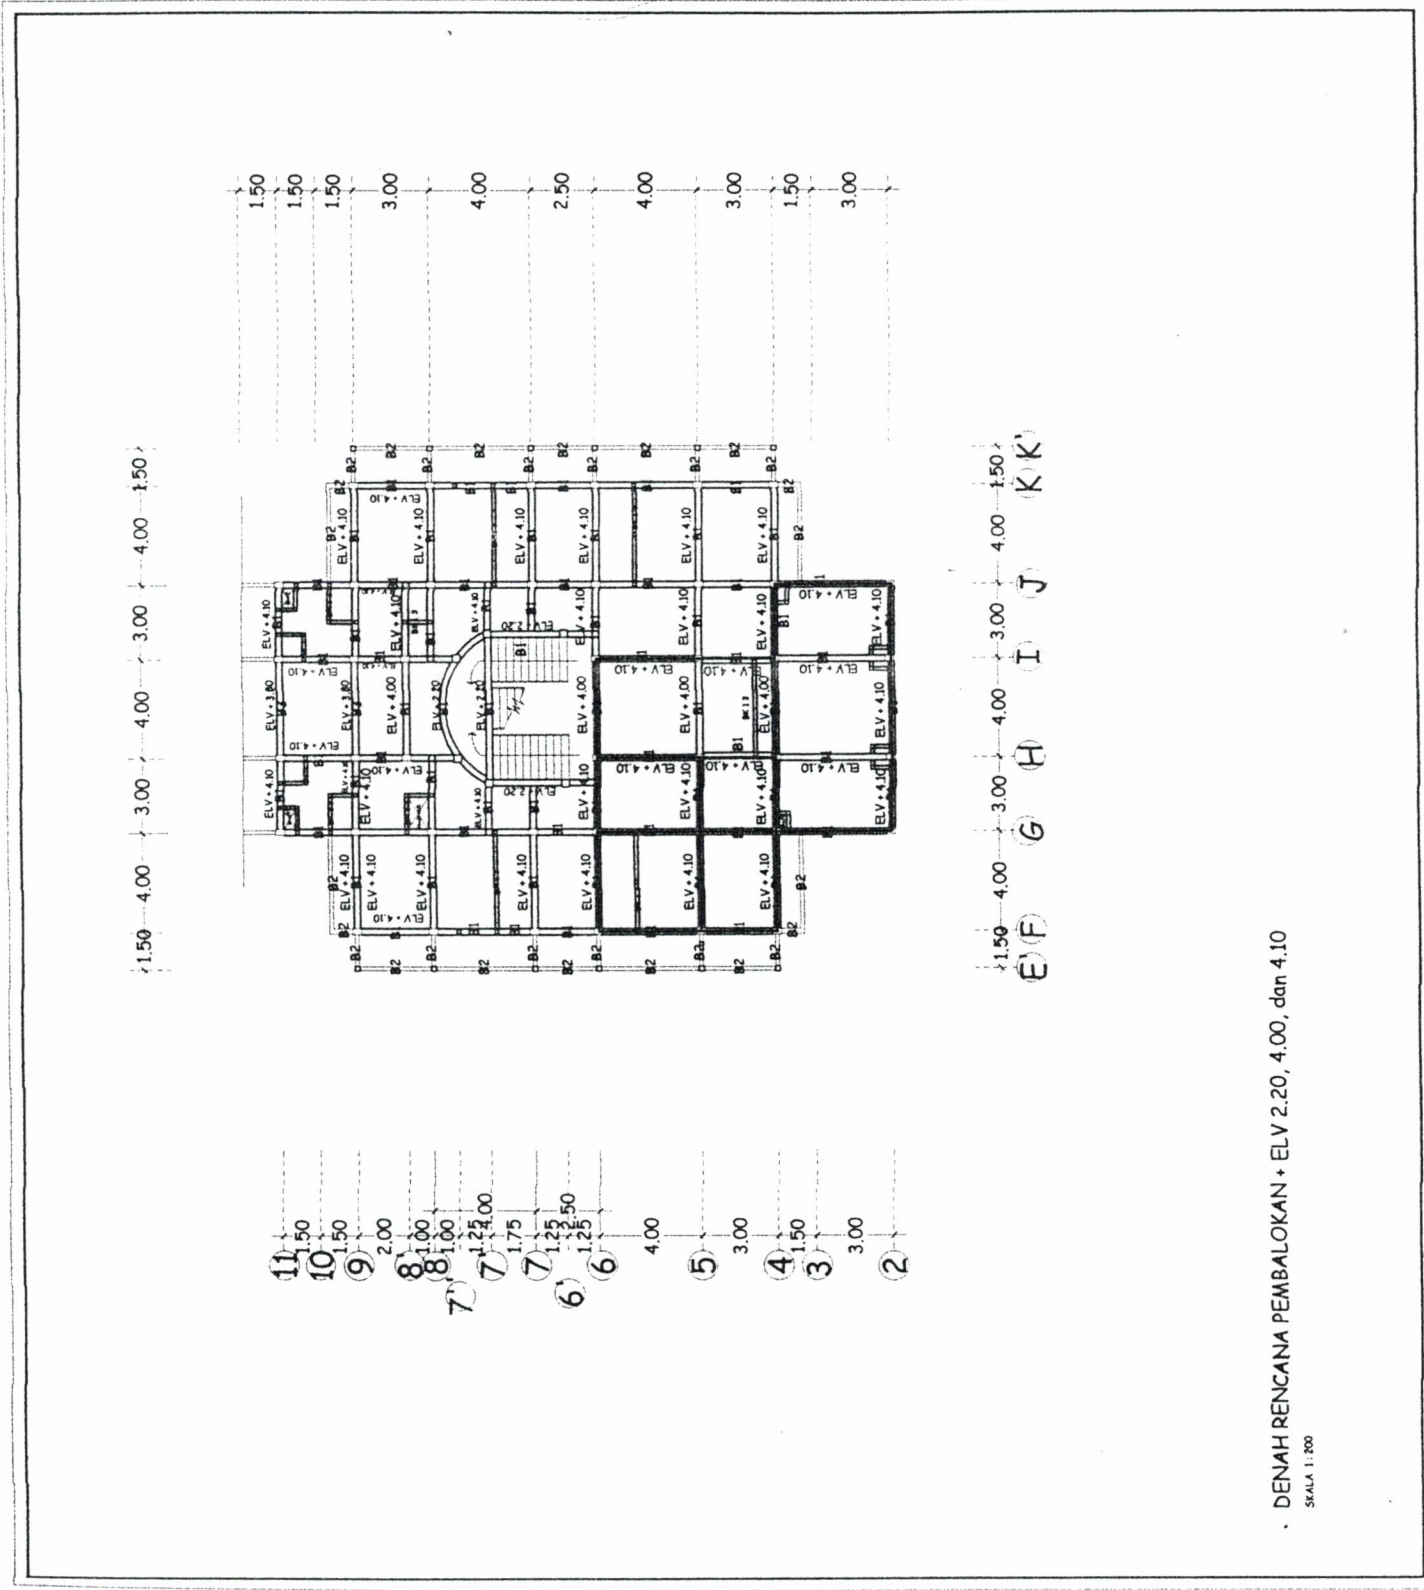

• DENAH RENCANA PEMBALOKAN + ELV 2.20, 4.00, dan 4.10
SKALA 1:200

KETERANGAN

KEGIATAN
PEMBANGUNAN GEDUNG KANTOR

PEKERJAAN
PEMBANGUNAN GEDUNG KANTOR BUNAS
KORBATANAN

DIREKTUR

Pejabat Pelaksana Teknis Kegiatan
Pemb. Gedung Kantor Dinas Kehutanan
Pusat
Pusat

[Signature]
M. S. S. S.
No. 115 122

DIREKTOR

Pengawas Pengadaan Bahan

[Signature]
ASRIYANDI, ST
NIP. 410 022 282

DIREKTOR

Revisi dan Pengawasan

CV. Prana Sani Aladin Bina
[Signature]
KANTOR ST


DIBUAT



RENCANA PEMBALOKAN L.T. II 1 : 200
DAN DACK BETON

STRO 4
65

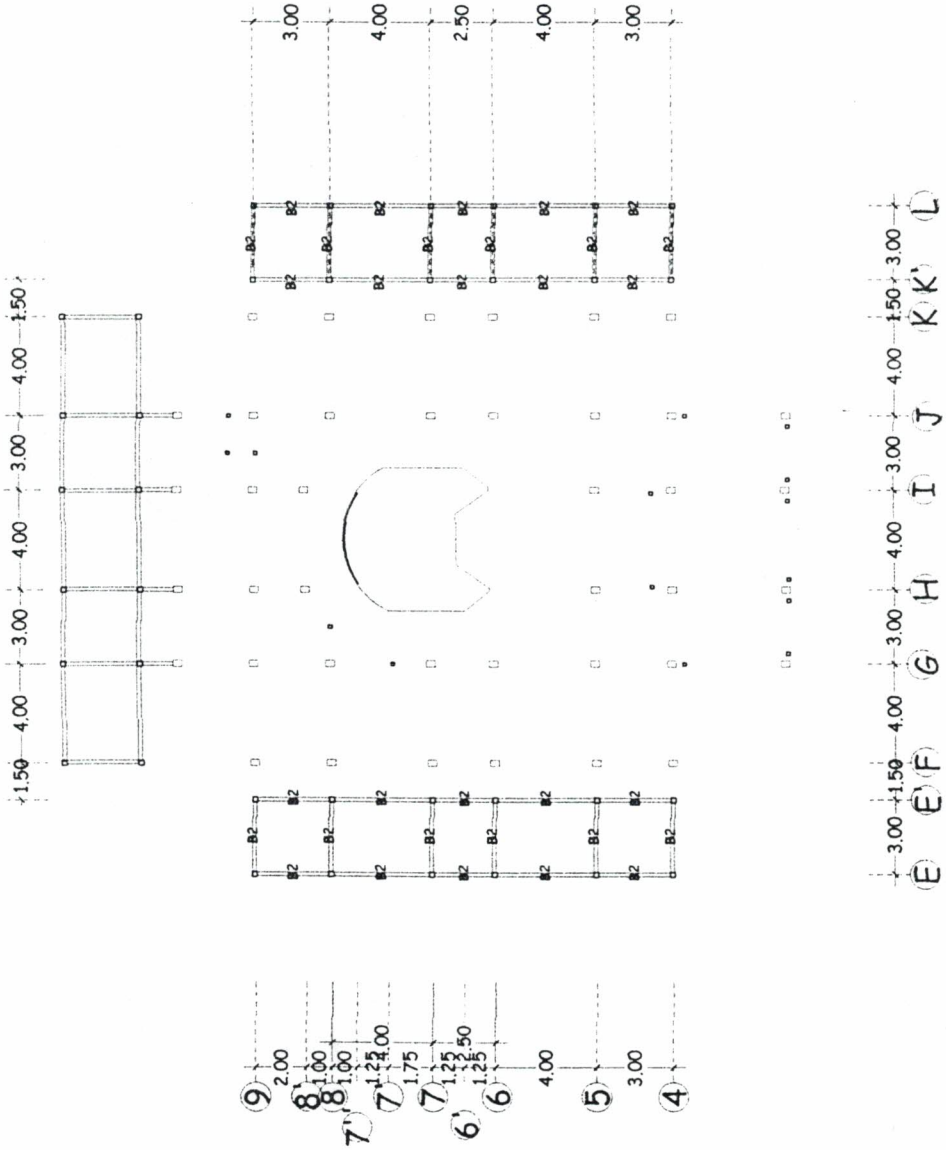

DENAH RENCANA PEMBALOKAN + ELV 5.00
SKALA 1:200

KETERANGAN

KEGIATAN
PENGUNTAHAN GEDUNG KANTOR

PEKERJAAN
PENGUNTAHAN GEDUNG KANTOR DINAS
KEHUTANAN

DISETELAJI
Pejabat Pelaksana Teknis Kegiatan
Pemb. Gedung/Kantor Dinas Kehutanan
Pemerintahan Barat
Bismillah
No. 3090 116 122

DIPERIKSA

Pengawas Pengabdian Teknik
ABRIYANON, ST
No. 410 022 282

DIPERIKSA


Konsetoran Pengawas
CV. Prima Seni Alga Alga
BANTING, ST

DIBUAT


RENCANA PEMBALOKAN LT. II 1 : 200
DAN DACK BETON

STR04
69

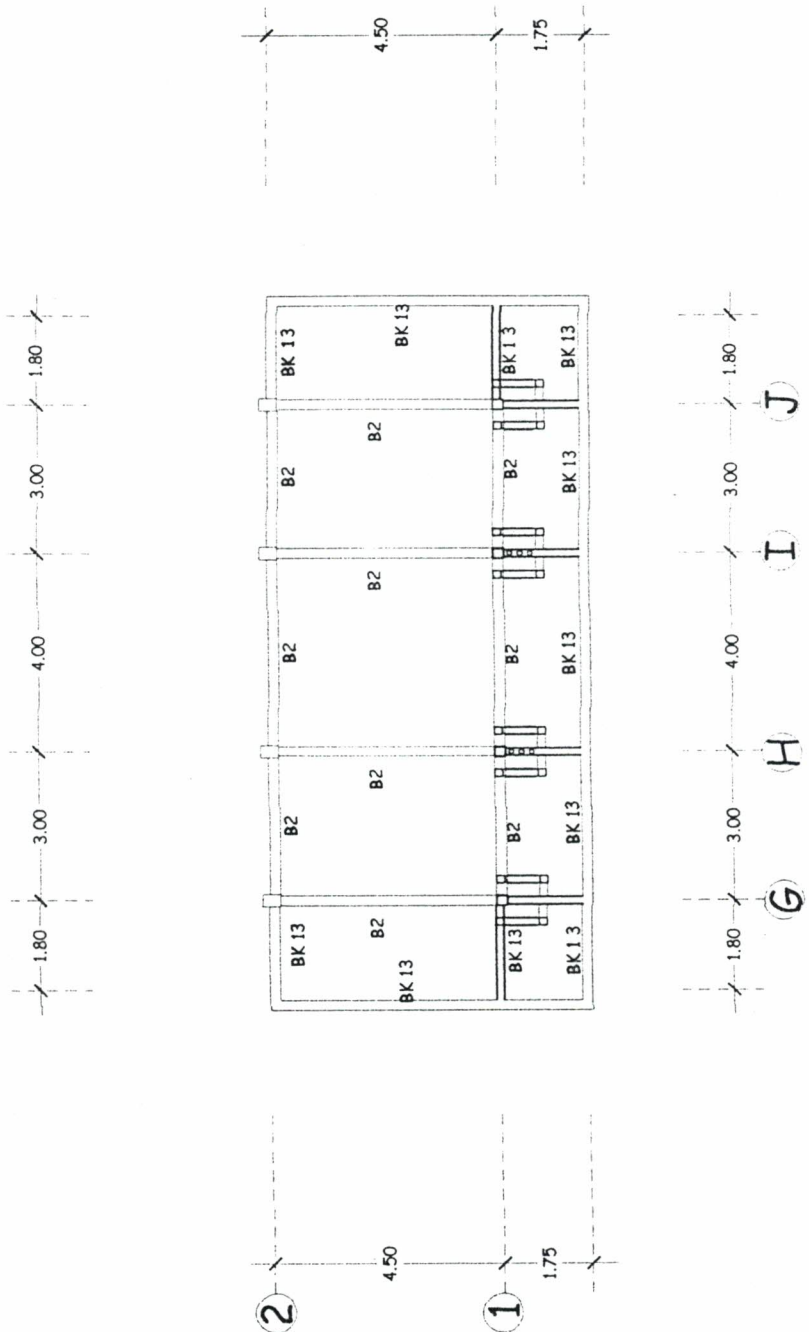

DENAH RENCANA PEMBALOKAN + ELV 4.70
SKALA 1:100

KETERANGAN

KEGIATAN

PEMBANGUNAN SEDUNG KANTOR

PEKERJAAN

PEMBANGUNAN GEDUNG KANTOR DINAS
KEHUTANAN

DIBETUJUI

Pejabat Pembina Teknis Kegiatan
Pemb. Gedung Kantor Dinas Kehutanan

No. 100/15.122

DIPERIKSA


Pengawas Pengabdian Teknis

ALAN PRADOK, ST
NIP. 410 022 382


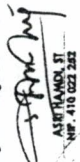
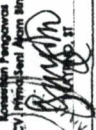



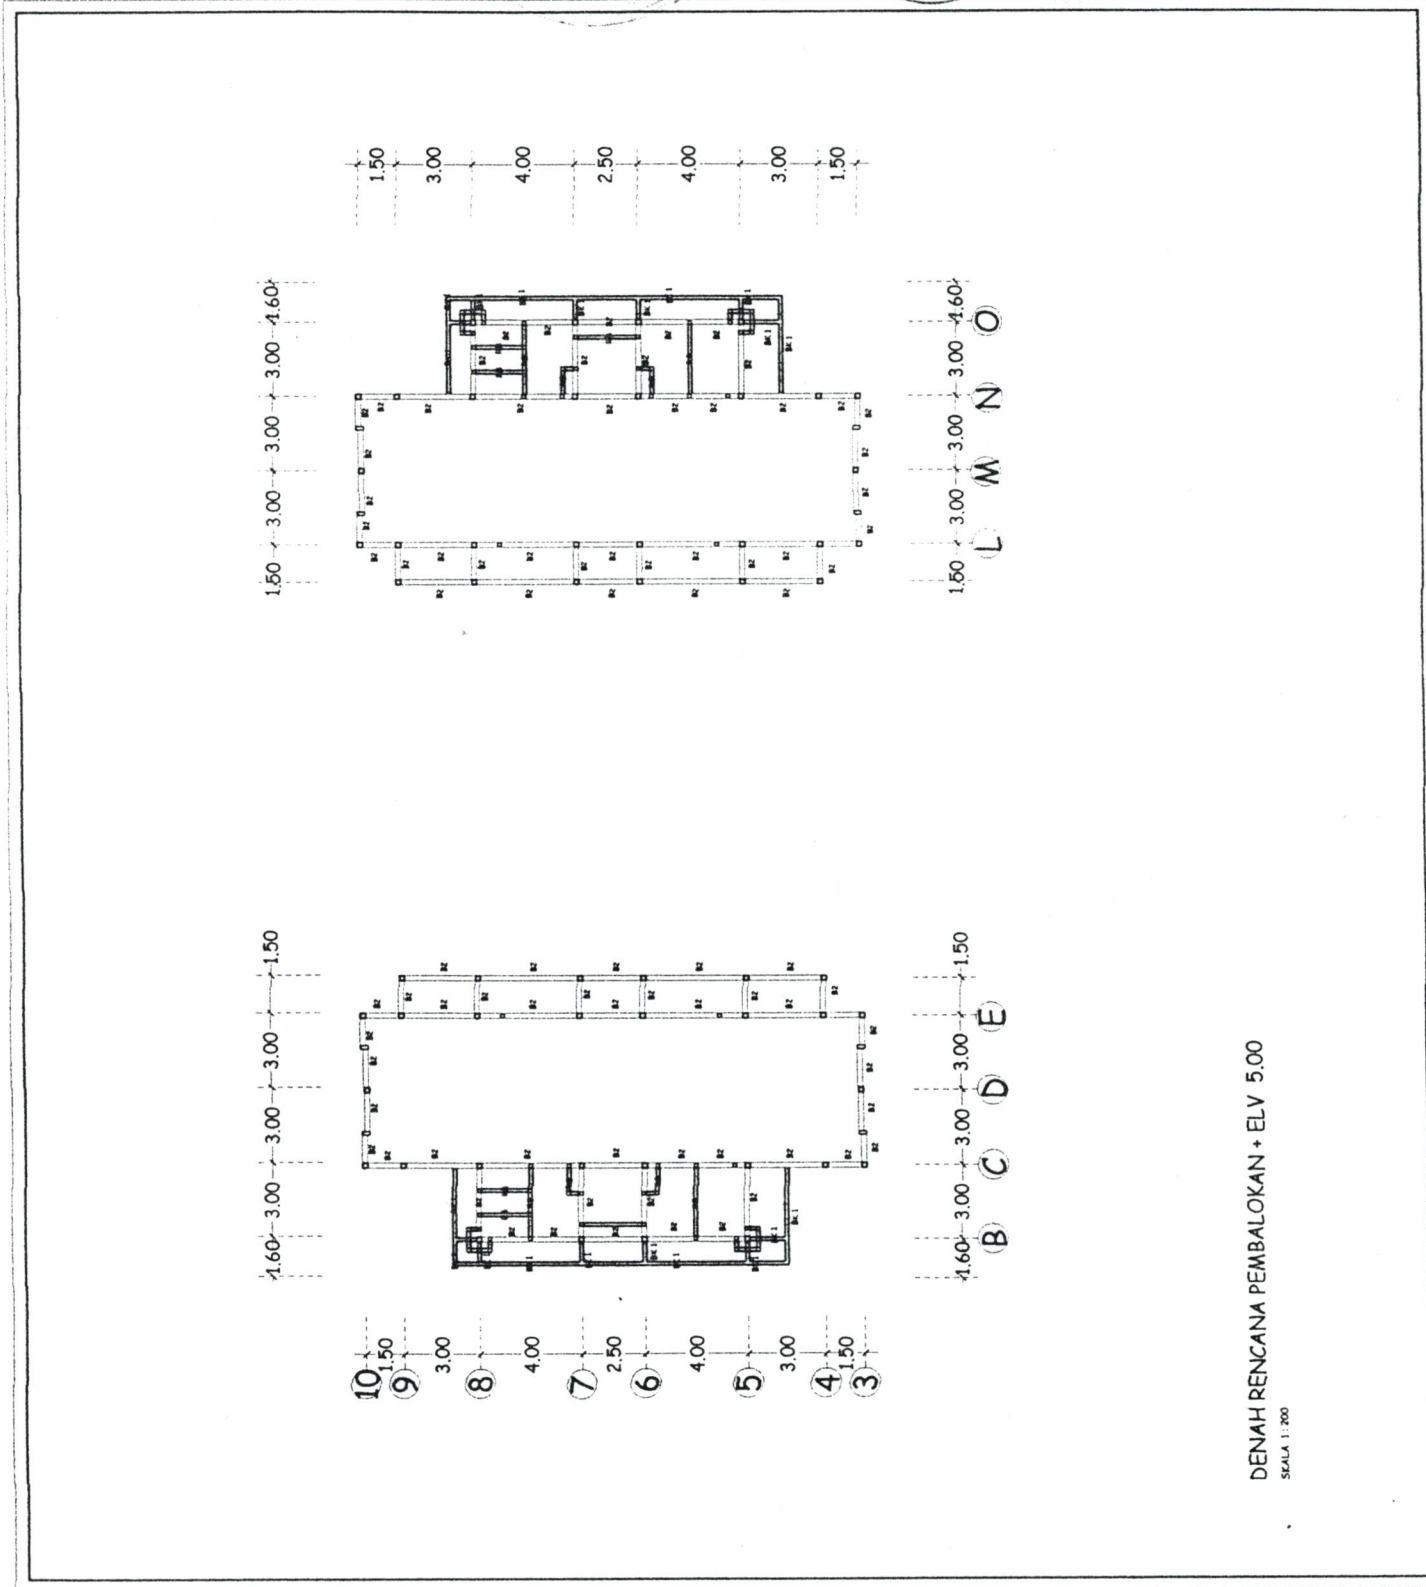
RENCANA PEMBANGUNAN LT. II 1 : 200
DAN DACK BETON

STR04
70

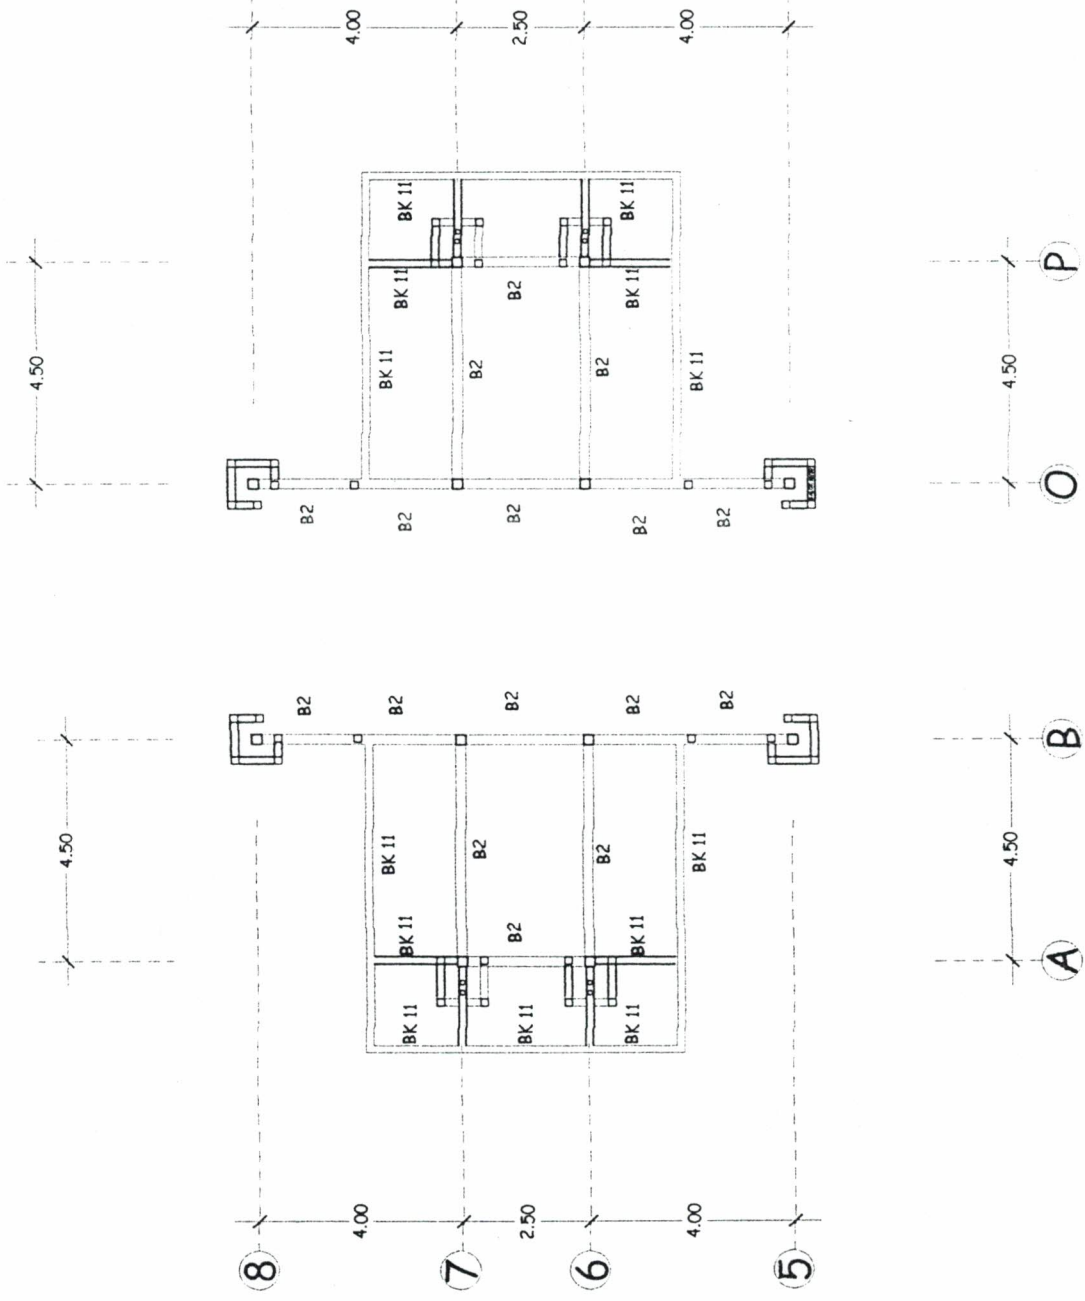
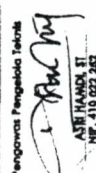

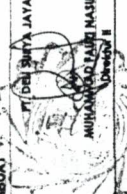



DENAH RENCANA PEMBANGUNAN + ELV 4.00
SKALA 1:100

KETERANGAN	
KEGIATAN	PEMBANGUNAN BUDUNG KANTOR
PEKERJAAN	PEMBANGUNAN BUDUNG KANTOR DINAS KEBUTAAHAN
DIBETULI	Pejabat Pelaksana Teknis Kegiatan Pemb. Gedung Kantor Dinas Kehutanan Pasuruan Barat  Agus IK NIP. 196211122
DIPERIKSA	Pengawas Pengabdian Teknik  Asriyanti ST NIP. 410 022 282
DIPERIKSA	Korvensi Pengawas  Bambang NIP. 410 022 282
DIBUAT	 Rizki Nurhikmah NIP. 19920301001
RENCANA PEMBALOKAN LT. II 1 : 200 DAN DACK BETON	
STR04 71	



DENAH RENCANA PEMBALOKAN + ELV 5.00
 SKALA 1 : 200

KETERANGAN
KEGIATAN PEMBANGUNAN GEDUNG KANTOR
PEKERJAAN PEMBANGUNAN GEDUNG KANTOR DINAS KENTANDAU
DIBETUJUI Pejabat Pelaksana Teknis Kegiatan Pemb. Gedung Kantor Dinas Kehutanan Pasuruan Barat  NIP. 1951113122
DIPERIKSA Pengawas Pengabdian Teknis  ASTI HANIKI, ST NIP. 4110 023 282
DIPERIKSA Kepala Pengawas CV. Pratiwi Sani Alimaha  MARTINUSI, ST
DIBUAT PT. DEL SURTA JAYA  MUKANADJATI MASHITON Desain II
RENCANA PEMBALOKAN L.T. II 1 : 200 DAN DACK BETON
STR04 72

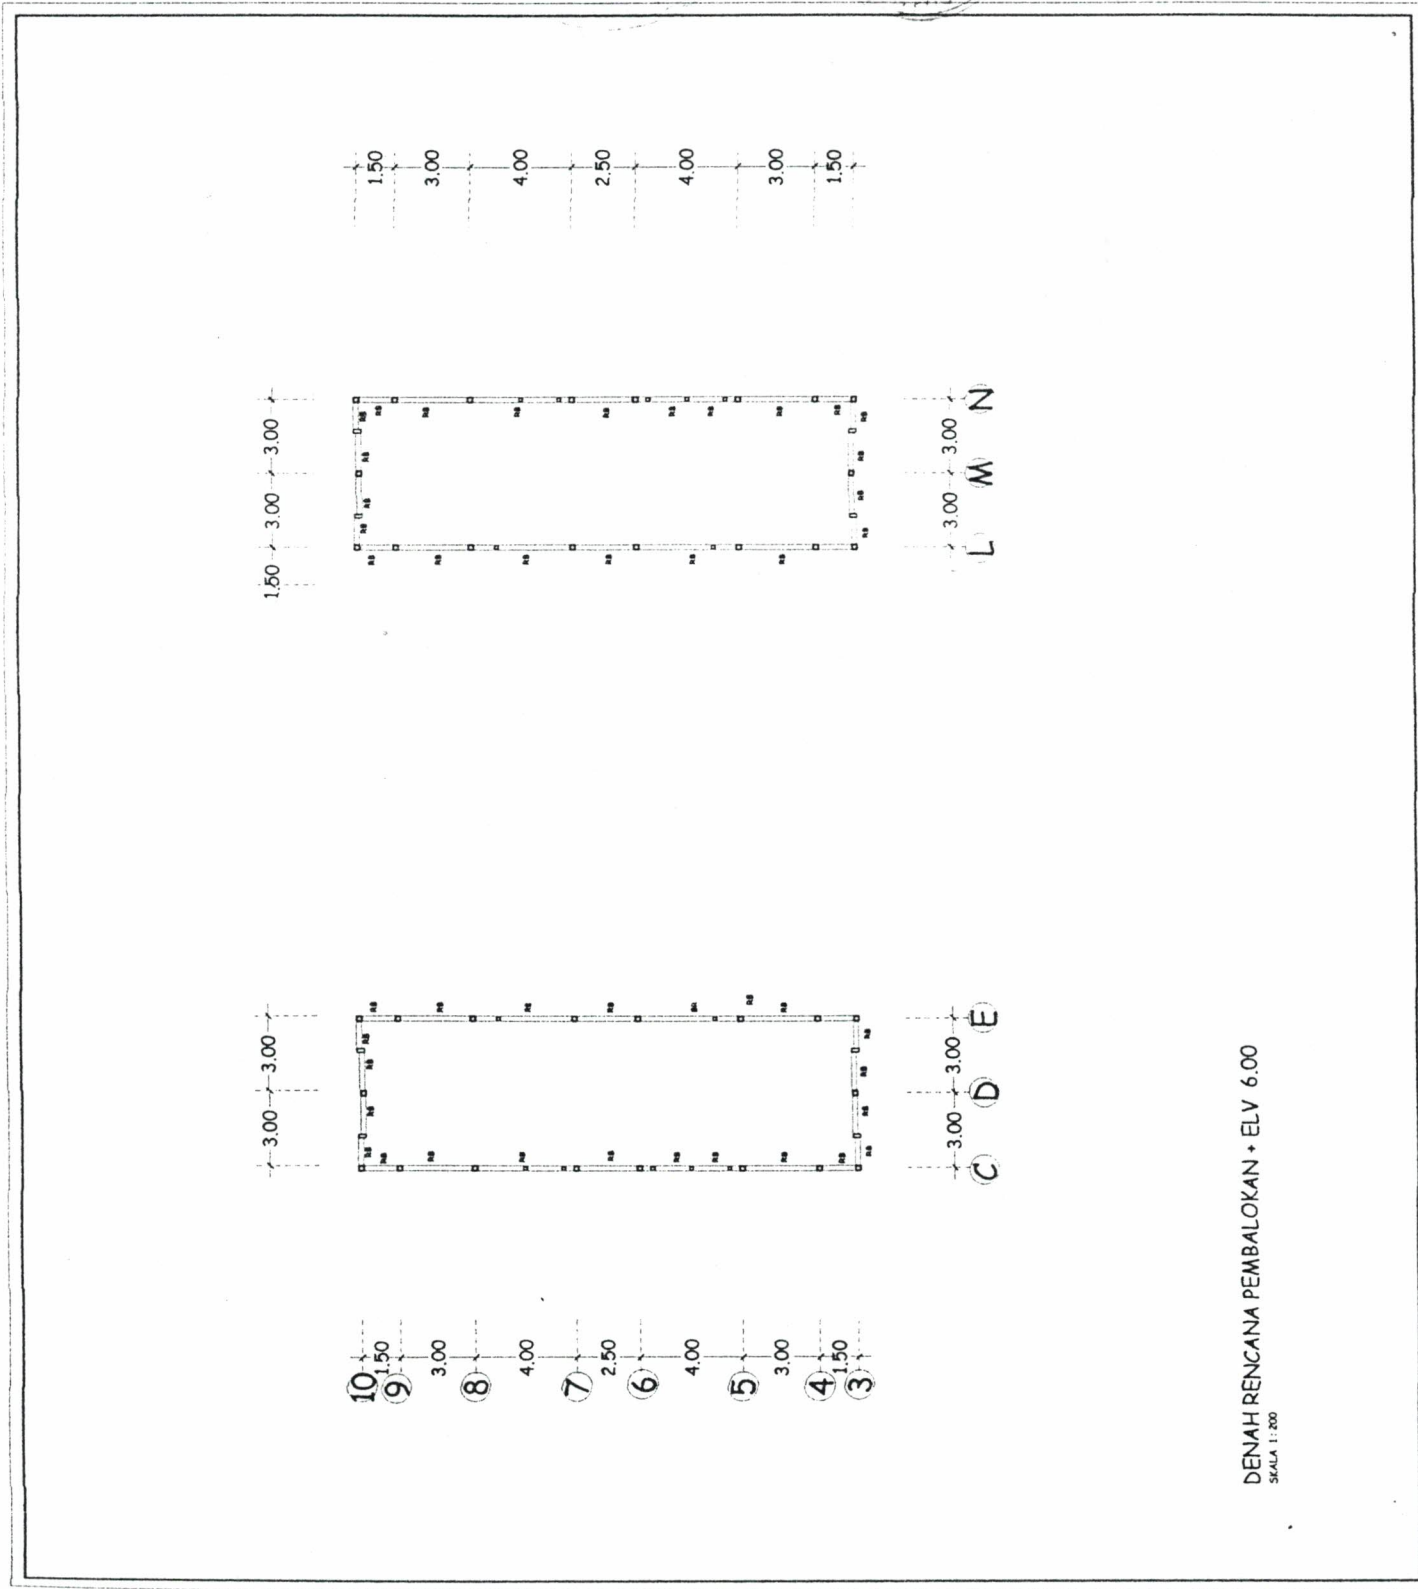

DENAH RENCANA PEMBALOKAN + ELV 6.00
SKALA 1 : 200

KETERANGAN

KEMBATAN
PEMBANGUNAN GEDUNG KANTOR

PEKERJAAN
PEMBANGUNAN GEDUNG KANTOR DINAS
KEHUTANAN

DIREKTUR
Pejabat Pelaksana Teknis Kegiatan
Pemb. Gedung Kantor Dinas Kehutanan


DIPERIKSA
Pegawai Pengabdian Teknik
ASEI HANIK LT
NIP. 410 022 282

DIPERIKSA
Konsultan Pengawas
Civ. Praga Sant Alana Itho

DIBUAT
PT. DELMURTA JAYA
MIRYANAD PRAGI NARISON
Desainer II

RENCANA PEMBALOKAN LT. II
DAN DACK BETON 1 : 200

STR05
73

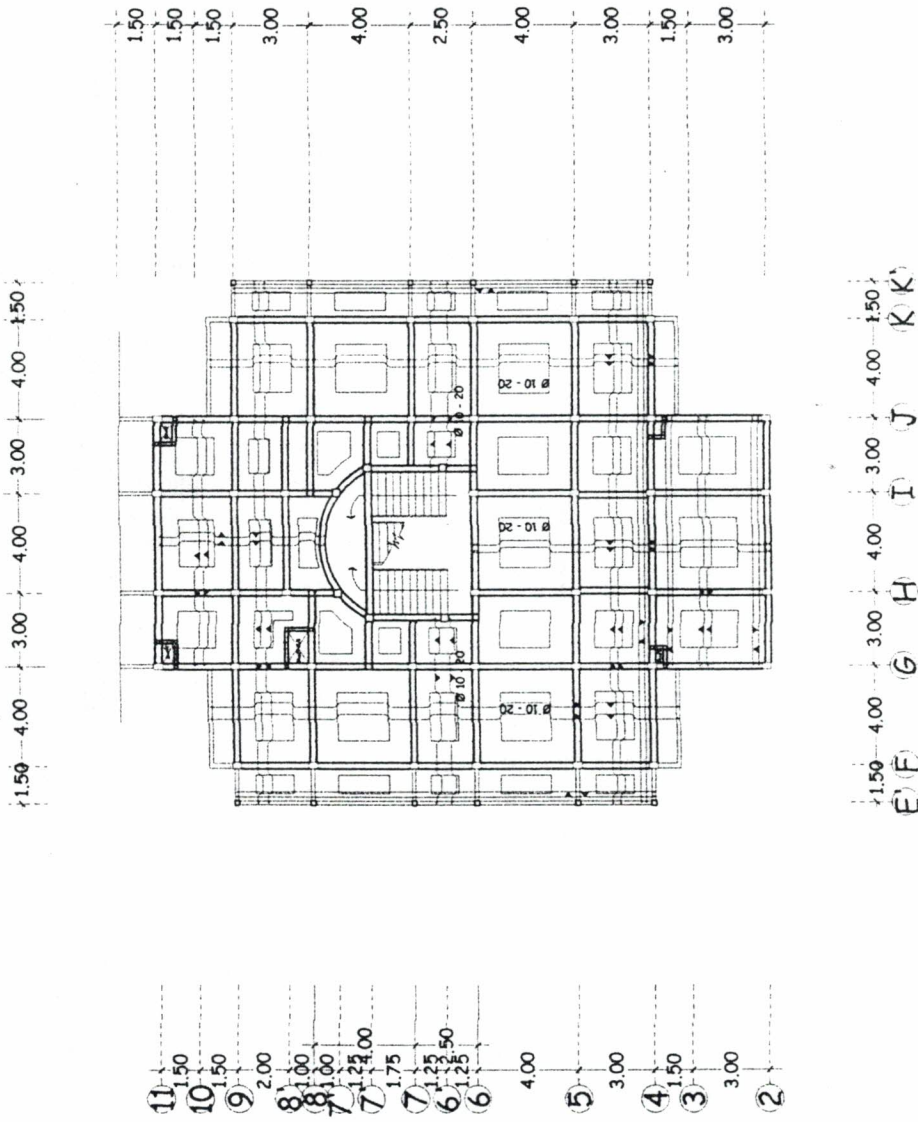

RENCANA PENULANGAN PLAT LANTAI DAN DACK BETON

SKALA 1:200

KETERANGAN

KEGIATAN
PEMBANGUNAN GEDUNG KANTOR

PEKERJAAN
PEMBANGUNAN GEDUNG KANTOR DINAS
KEHUTANAN

DIREKTUR
Pejabat Pelaksana Teknis Kegiatan
Pemb. Gedung Kantor Dinas Kehutanan


DIPERIKSA

Pengawas Pengabdian Teknis

ASRI KAMUKA, ST
NIP. 419 022 282

DIPERIKSA


Konsultan Pengawas
CV. Pratiyanti Agung Rina




RENCANA PEMBALOKAN L.T. II 1 : 200
DAN DACK BETON

STR05
74

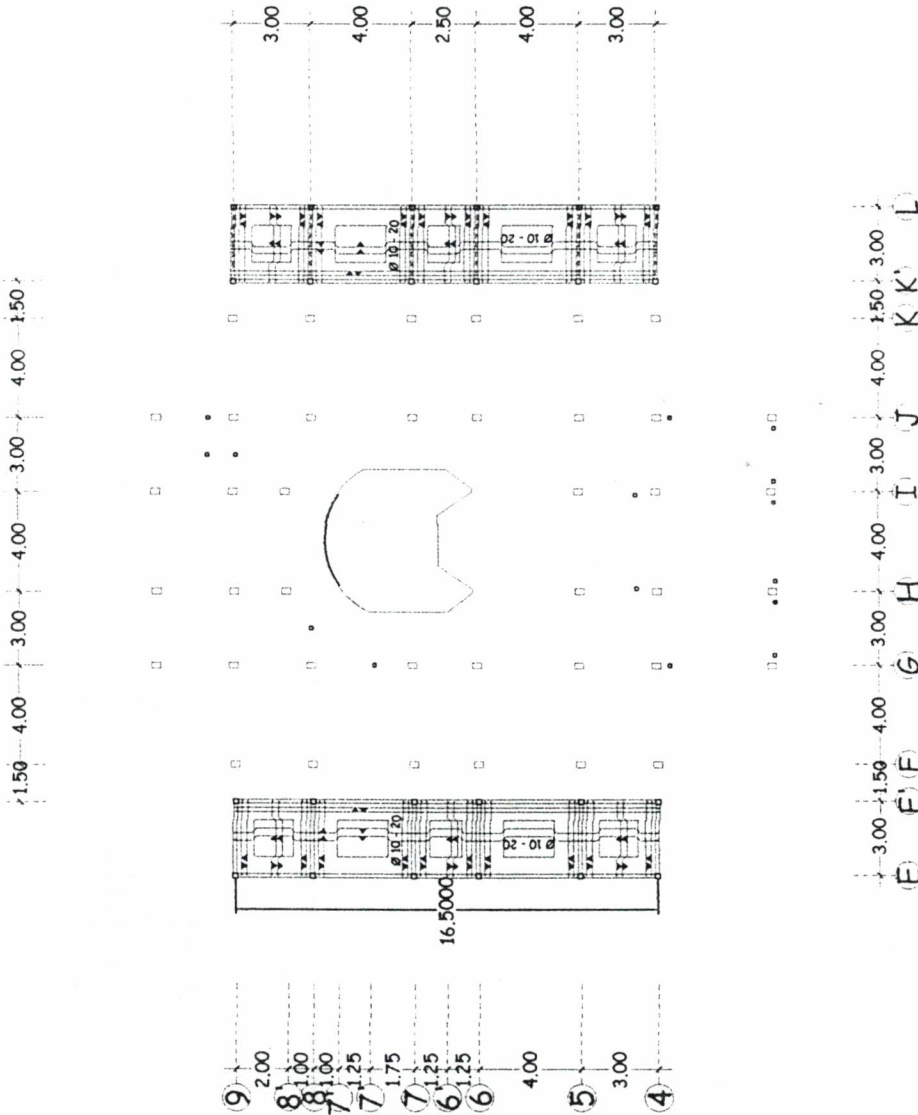
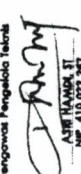





RENCANA PENULANGAN PLAT LANTAI DAN DACK BETON
SEALA 1 : 200

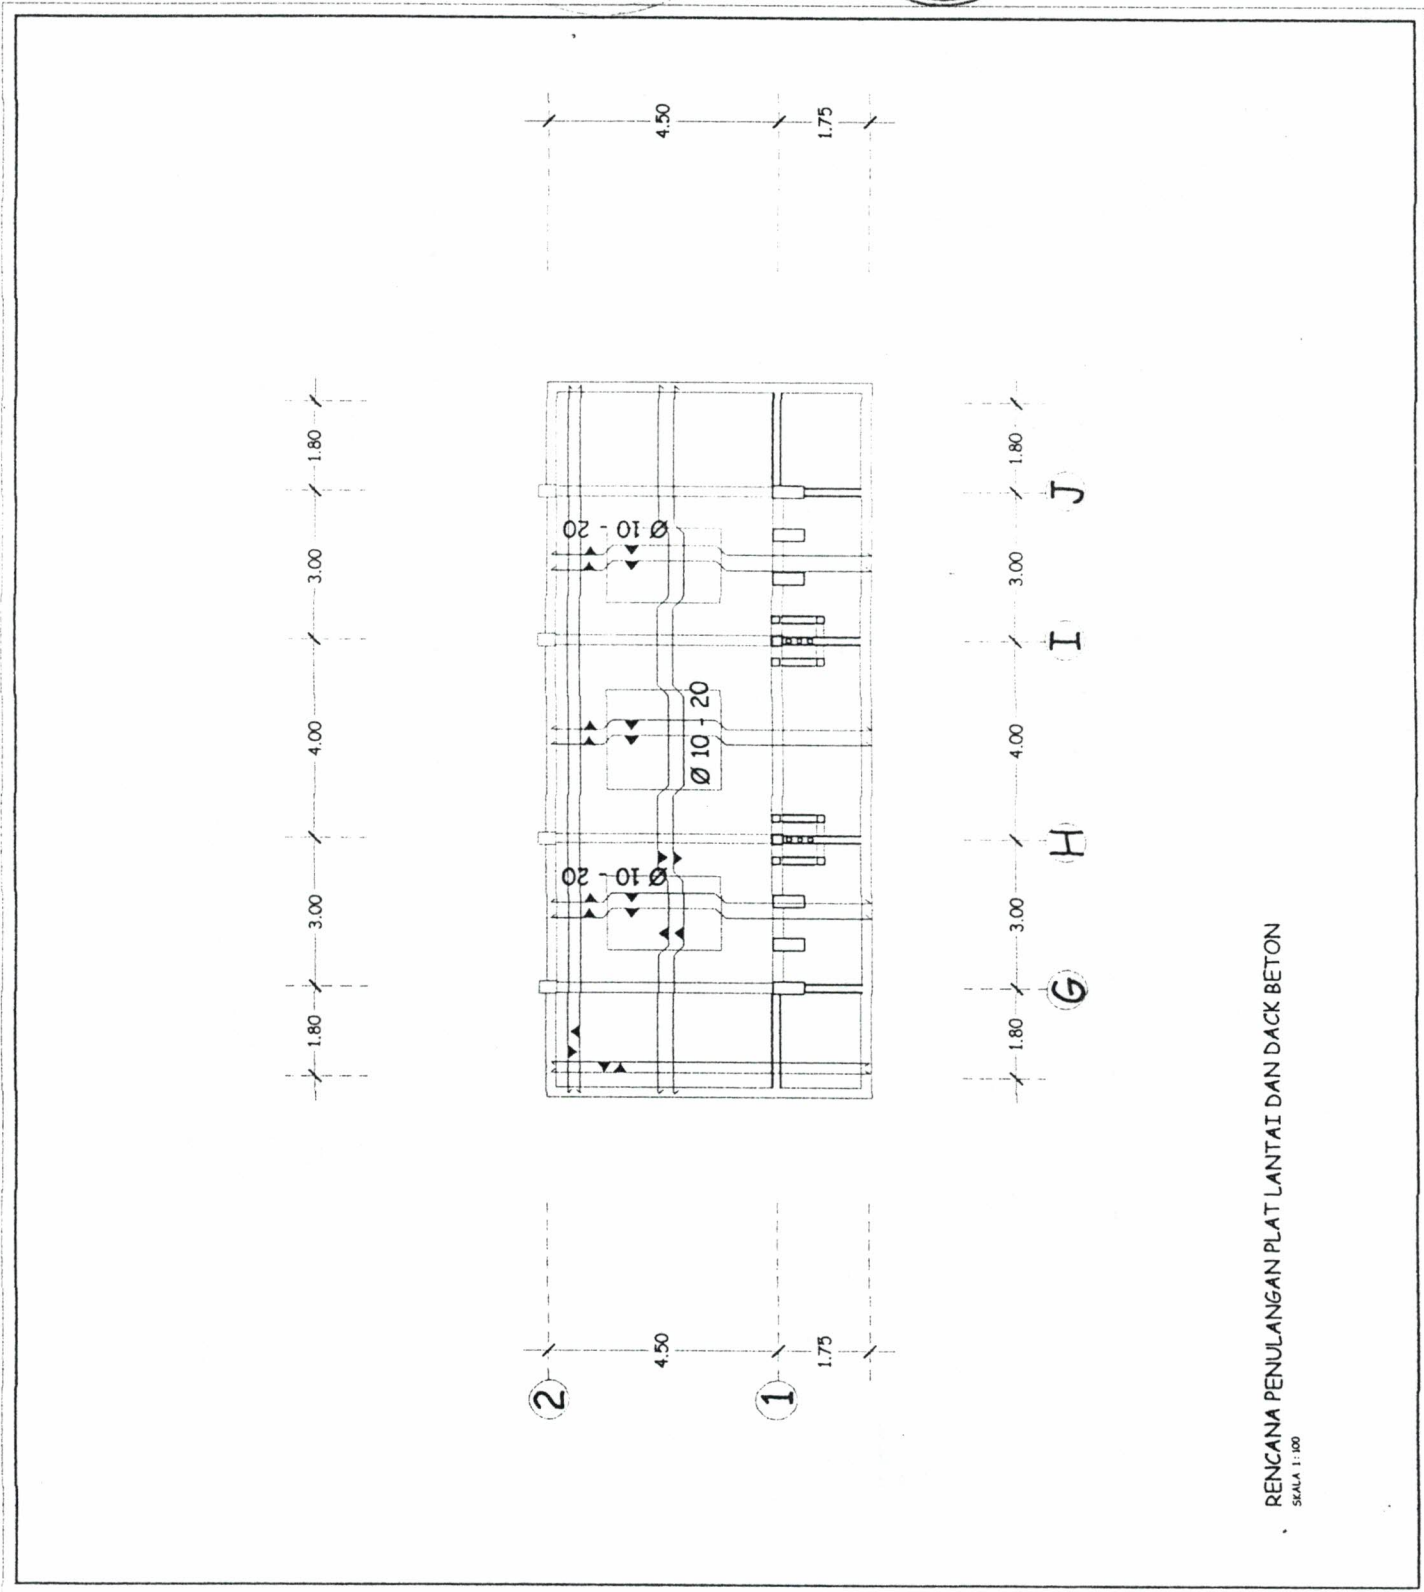KETERANGAN	
KEGIATAN	PEMBANGUNAN GEDUNG KANTOR
PEKERJAAN	PEMBANGUNAN GEDUNG KANTOR OMAS KEMUTAHAN
DIBETUJUI	Pejabat Pembina Teknik Kegiatan Pemb. Gedung Kantor Dinas Kehutanan Pamanah Barat BRNH II NIP. 300 115 112
DIPERIKSA	Pengawas Pengabdian Teknis XSE NAWA, ST NIP. 41 021 332
	PT. DEL JAYA MINDAH AUDIARION Presdir II
RENCANA PEMALOKAN L.T. II 1 : 200 DAN DACK BETON	
STR05 78	



RENCANA PENULANGAN PLAT LANTAI DAN DACK BETON
SKALA 1:200

KETERANGAN	
KEGIATAN	PEMBANGUNAN GEDUNG KANTOR
PEKERJAAN	PEMBANGUNAN GEDUNG KANTOR DINAS KEHUTANAN
DIREKTOR	Pejabat Pelaksana Teknis Kegiatan Pemb. Gedung Kantor Dinas Kehutanan Pembangunan Barat  Irena Z NIP. 1960 115 122
DIPERIKSA	Pengawas Pengada/Teknis  ANWAR HAMSATI NIP. 419 022 282
DIPERIKSA	Konsep/Perancang  C. Pratiwi Sudi Alang Irena
DIBUAT	PT. DESAIN JAYA  Irena Z NIP. 1960 115 122
	RENCANA PEMBANGUNAN LT. II 1 : 200 DAN DACK BETON
	STR05 79

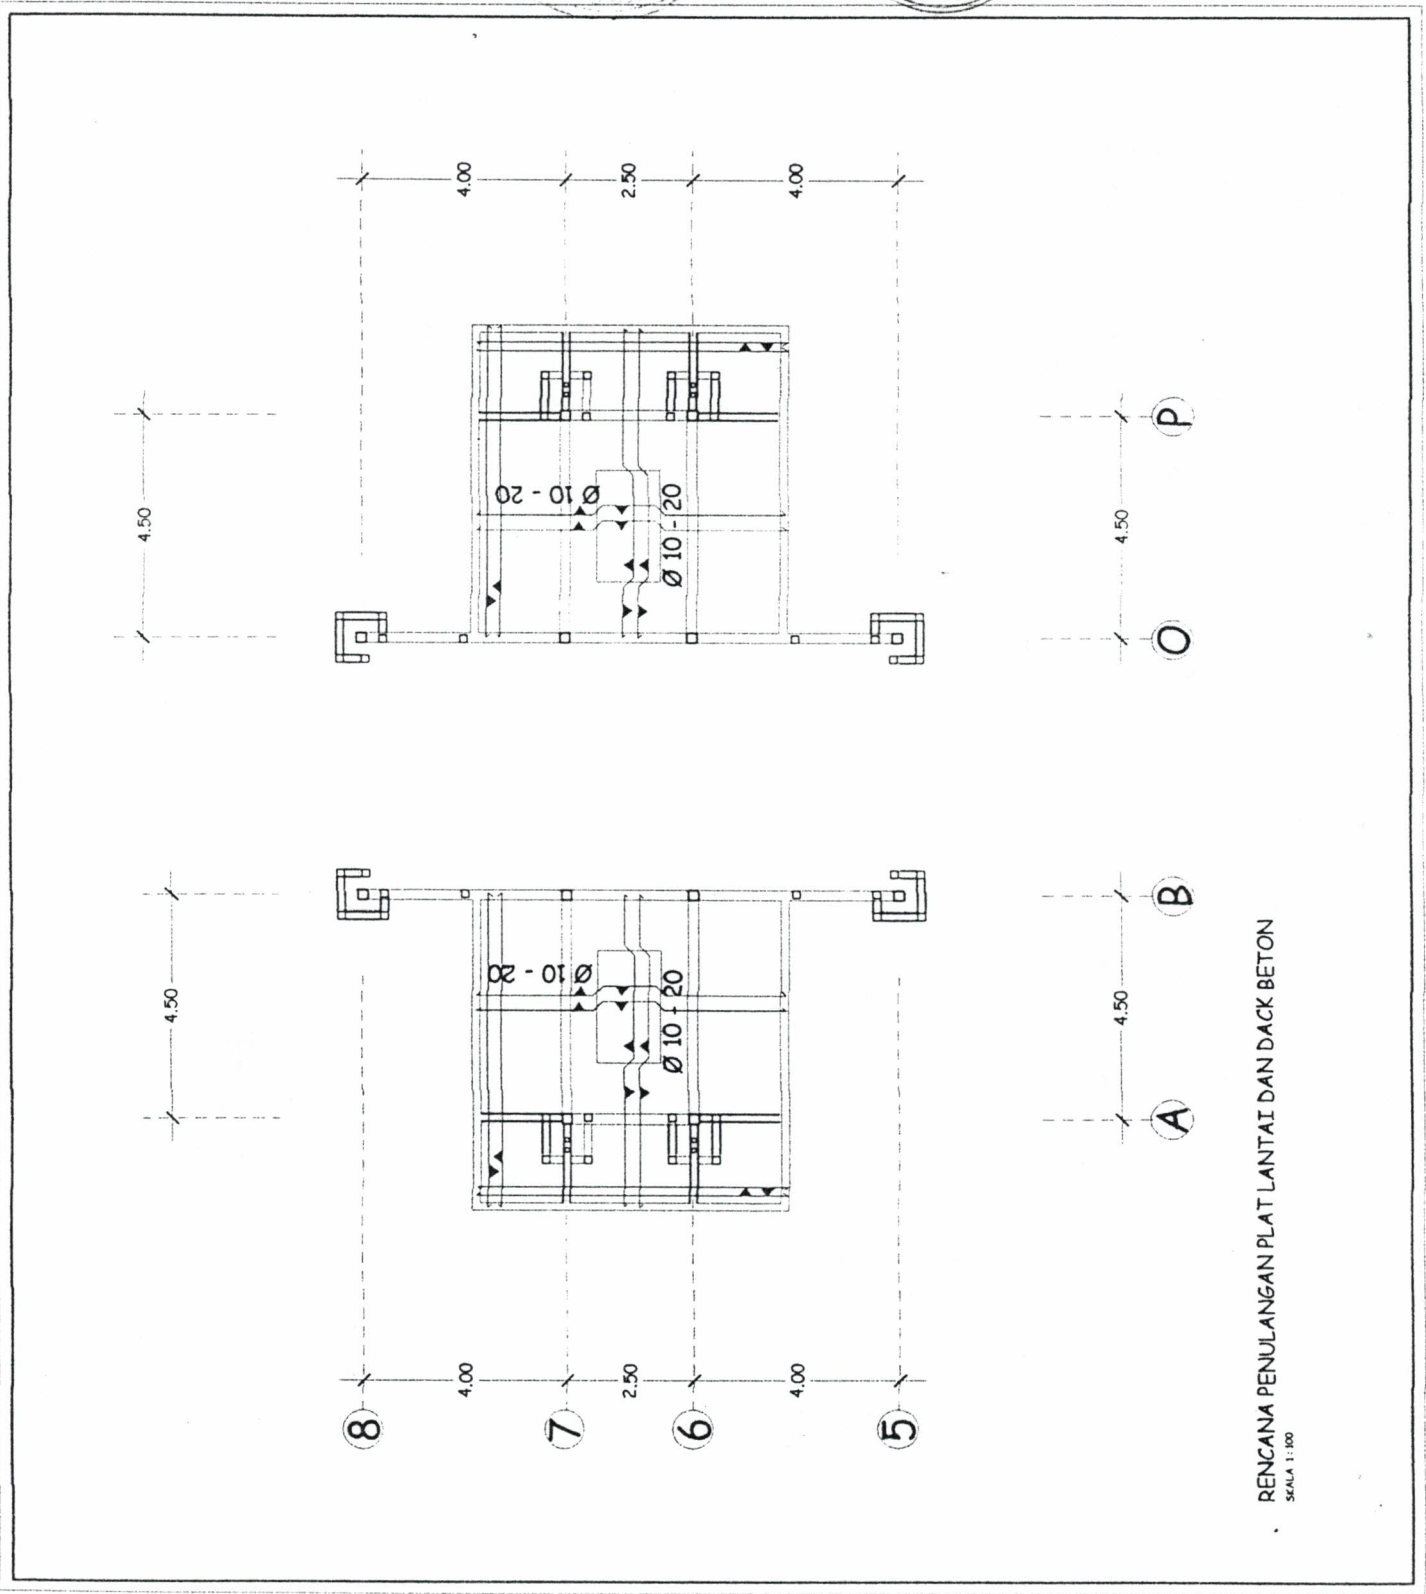

RENCANA PENULANGAN PLAT LANTAI DAN DACK BETON
 SKALA 1:100

KETERANGAN

REVISI
PEMBANGUNAN GEDUNG KANTOR

PEKERJAAN
PEMBANGUNAN GEDUNG KANTOR DINAS
KEHUTANAN

DIBETUJUI
Pejabat Kepala Dinas Teknik Kehutanan
Pemb. Gedung Kantor Dinas Kehutanan

ALHAFIZ
NIP. 060 118 122

DIPERIKSA

Fengawati Pengakola Teknik
ASRI KANAN, ST
NIP. 410 023 282

DIPERIKSA


Kontribusi Pengawasan
CV/Prinsip Sinar Abadi, Mak
KAYU, JAYA

DIBUAT


RENCANA PEMBANGUNAN LT. II
DAN DACK BETON
1 : 200

STR05
80

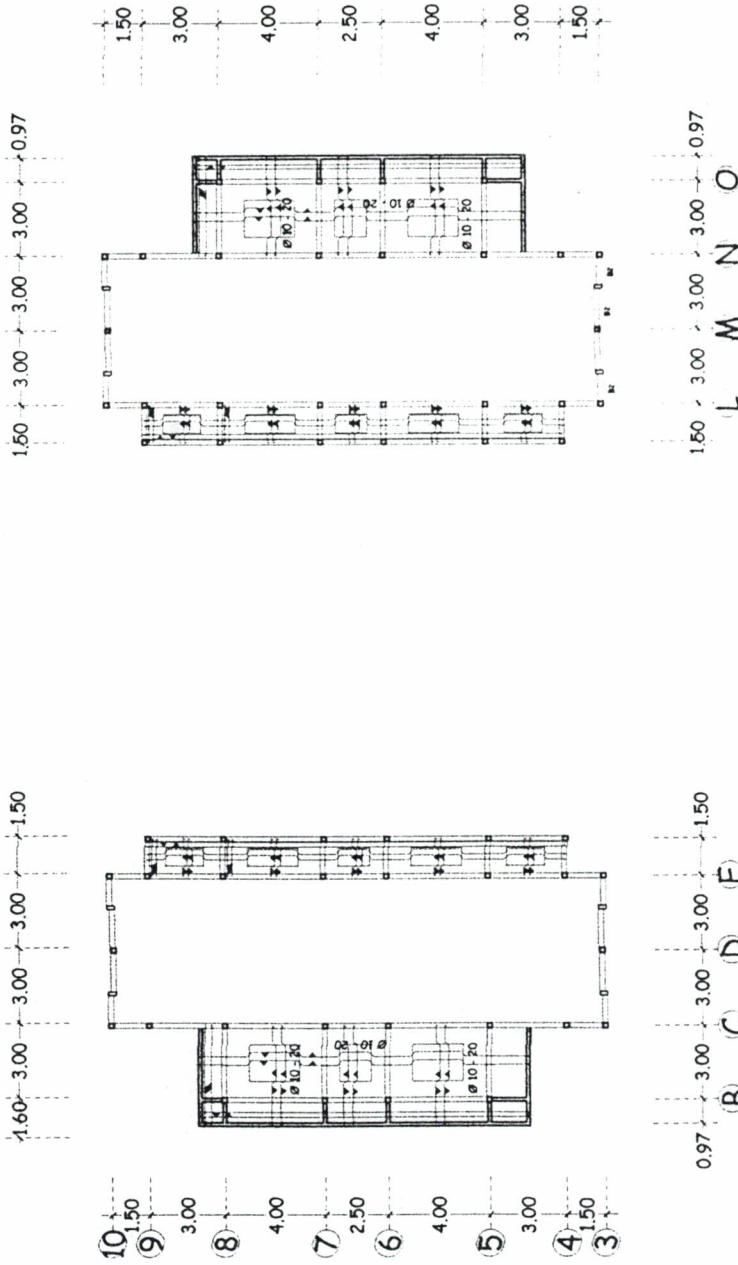

RENCANA PENULANGAN PLAT LANTAI DAN DACK BETON
SKALA 1 : 200

TABEL PENULANGAN BALOK

GEOMETRI BALOK	BK 1		BK 2		BK 3	
	TUMPUAN	LAPANGAN	TUMPUAN	LAPANGAN	TUMPUAN	LAPANGAN
DIMENSI	15/20	15/20	25/35	25/35	15/70	15/70
TUL. ATAS	2Ø12	2Ø12	3Ø16	2Ø12	2Ø12	2Ø12
TUL. BAWAH	2Ø12	2Ø12	3Ø16	2Ø12	2Ø12	2Ø12
TUL. SAMPING	Ø10-12.5	Ø10-12.5	Ø10-12.5	Ø10-12.5	Ø10-12.5	Ø10-12.5
TUL. JENGKOTAN	Ø8-12.5	Ø8-12.5	Ø8-10	Ø8-20	Ø8-12.5	Ø8-12.5
SENGKANG	1/4L	1/2L	1/4L	1/2L	1/4L	1/2L
J. PEMASANGAN						

TABEL PENULANGAN KOLOM

GEOMETRI BALOK	K 1		K 2		K 3		K 4	
	TUMPUAN	LAPANGAN	TUMPUAN	LAPANGAN	TUMPUAN	LAPANGAN	TUMPUAN	LAPANGAN
DIMENSI	25/35	25/35	20/20	20/20	20/20	20/20	30/30	30/30
TUL. POKOK	Ø8-10	Ø8-10	Ø8-10	Ø8-10	Ø8-10	Ø8-10	Ø8-10	Ø8-10
SENGKANG	1/2L	1/2L	Ø8-10	Ø8-20	Ø8-10	Ø8-20	Ø8-10	Ø8-20

GEOMETRI BALOK	K 5		KP 1		KP 2		Ke 1	
	TUMPUAN	LAPANGAN	TUMPUAN	LAPANGAN	TUMPUAN	LAPANGAN	TUMPUAN	LAPANGAN
DIMENSI	15/100	15/100	13/13	13/13	20/20	20/20	15/35	15/35
TUL. POKOK	Ø8-10	Ø8-10	Ø8-10	Ø8-12	Ø8-12	Ø8-12	Ø8-12	Ø8-12
SENGKANG	1/2L	Ø8-20	Ø8-10	Ø8-20	Ø8-12.5	Ø8-20	Ø8-12.5	Ø8-20

GEOMETRI BALOK	Ke 2		Ke 3		Ke 4	
	TUMPUAN	LAPANGAN	TUMPUAN	LAPANGAN	TUMPUAN	LAPANGAN
DIMENSI	10/20	10/20	25/60	25/60	15/70	15/70
TUL. POKOK	Ø8-12.5	Ø8-10	Ø8-12.5	Ø8-12.5	Ø8-12.5	Ø8-12.5
SENGKANG	1/4L	Ø8-20	Ø8-12.5	Ø8-20	Ø8-12.5	Ø8-20

KETERANGAN

KEGIATAN
PEMBANGUNAN GEDUNG KANTOR

PEKERJAAN
PEMBANGUNAN GEDUNG KANTOR DIWAJIB
KONSTRUKSI

DIBETUI
Pejabat Pelaksanaan Teknis Kegiatan
Pemb. Gedung Kantor Dinas Kependidikan
Pegawai Bera
0800123
HP 086 133 132

DIPERIKSA
Pegawai Fungsia Teknis
ASRI KUSUMAH
NIP. 110 022 222

DIPERIKSA
Konsultan Pengawas
CV. Purnama Alam Bina
PT. DEWASURYA JAYA

DIBUAT
REHMANUDDIN HUSNUN
Dra. H. H.

TABEL PENULANGAN SLOOF,
BALOK & KOLOM 1 : 50

STR07
90

TABEL PENULANGAN SLOOF

GEOMETRI BALOK	S 1		S 2		S 3		
	TUMPUAN KANAN	LAPANGAN	TUMPUAN KIRI	LAPANGAN	TUMPUAN KIRI	LAPANGAN	TUMPUAN KIRI
DIMENSI	25/30	25/30	25/30	20/25	20/25	15/20	15/20
TUL. ATAS	3Ø19	3Ø19	2Ø19	3Ø16	2Ø16	2Ø12	2Ø12
TUL. BAWAH	3Ø19	2Ø19	3Ø19	3Ø16	3Ø16	2Ø12	2Ø12
TUL. SAMPIING
SENGKANG	Ø8-10	Ø8-20	Ø8-10	Ø8-20	Ø8-10	Ø8-20	Ø8-10
J. PEMASANGAN	1/4L	1/2L	1/4L	1/2L	1/4L	1/2L	1/4L

TABEL PENULANGAN BALOK

GEOMETRI BALOK	B 1		B 2		B 3		
	TUMPUAN KANAN	LAPANGAN	TUMPUAN KIRI	LAPANGAN	TUMPUAN KANAN	LAPANGAN	TUMPUAN KIRI
DIMENSI	25/35	25/35	25/35	20/25	20/25	25/30	25/30
TUL. ATAS	3Ø19	2Ø19	3Ø19	2Ø16	3Ø16	3Ø19	3Ø19
TUL. BAWAH	2Ø19	3Ø19	2Ø19	3Ø16	2Ø16	2Ø19	2Ø19
TUL. SAMPIING
SENGKANG	Ø8-10	Ø8-20	Ø8-10	Ø8-20	Ø8-10	Ø8-10	Ø8-10
J. PEMASANGAN	1/4L	1/2L	1/4L	1/2L	1/4L	1/2L	1/4L

GEOMETRI BALOK	Be		RB	
	TUMPUAN KANAN	LAPANGAN	TUMPUAN KANAN	LAPANGAN
DIMENSI	25/25	25/25	15/20	15/20
TUL. ATAS	3Ø16	3Ø16	2Ø12	2Ø12
TUL. BAWAH	2Ø16	3Ø16	2Ø12	2Ø12
TUL. SAMPIING
SENGKANG	Ø8-10	Ø8-20	Ø8-10	Ø8-20
J. PEMASANGAN	1/4L	1/2L	1/4L	1/2L

KETERANGAN

KEGIATAN
PEMBANGUNAN GEDUNG KANTOR

PEKERJAAN
PEMBANGUNAN GEDUNG KANTOR DIRAS
KEMUKAAN

DIBETUJUI

Pejabat Pelaksana Teknik Kependidikan
Pemb. Gedung Kantor Diras Kehutanan

NIP. 399 115 172

DIPERIKSA







TABEL PENULANGAN SLOOF,
BALOK & KOLOM 1 : 50

STR07
89

FOTODOKUMENTASI

**KEGIATAN :
PEMBANGUNAN GEDUNG KANTOR
PEKERJAAN :
PEMBANGUNAN GEDUNG KANTOR DINAS KEHUTANAN**



LOKASI

**PADANG TUJUH
KABUPATEN PASAMAN BARAT**

KONTRAKTOR

PT. DELI SURYA JAYA

KONSULTANT SUPERVISI



CV. PRIMA SENI ALAM BINA
PLANNING DIVISION
MATURINO ALAM BINA GROUP



**PEMERINTAHAN KABUPATEN PASAMAN BARAT
DINAS KEHUTANAN**

Jalan Jati II Pasaman Baru - Simpang Empat